



②


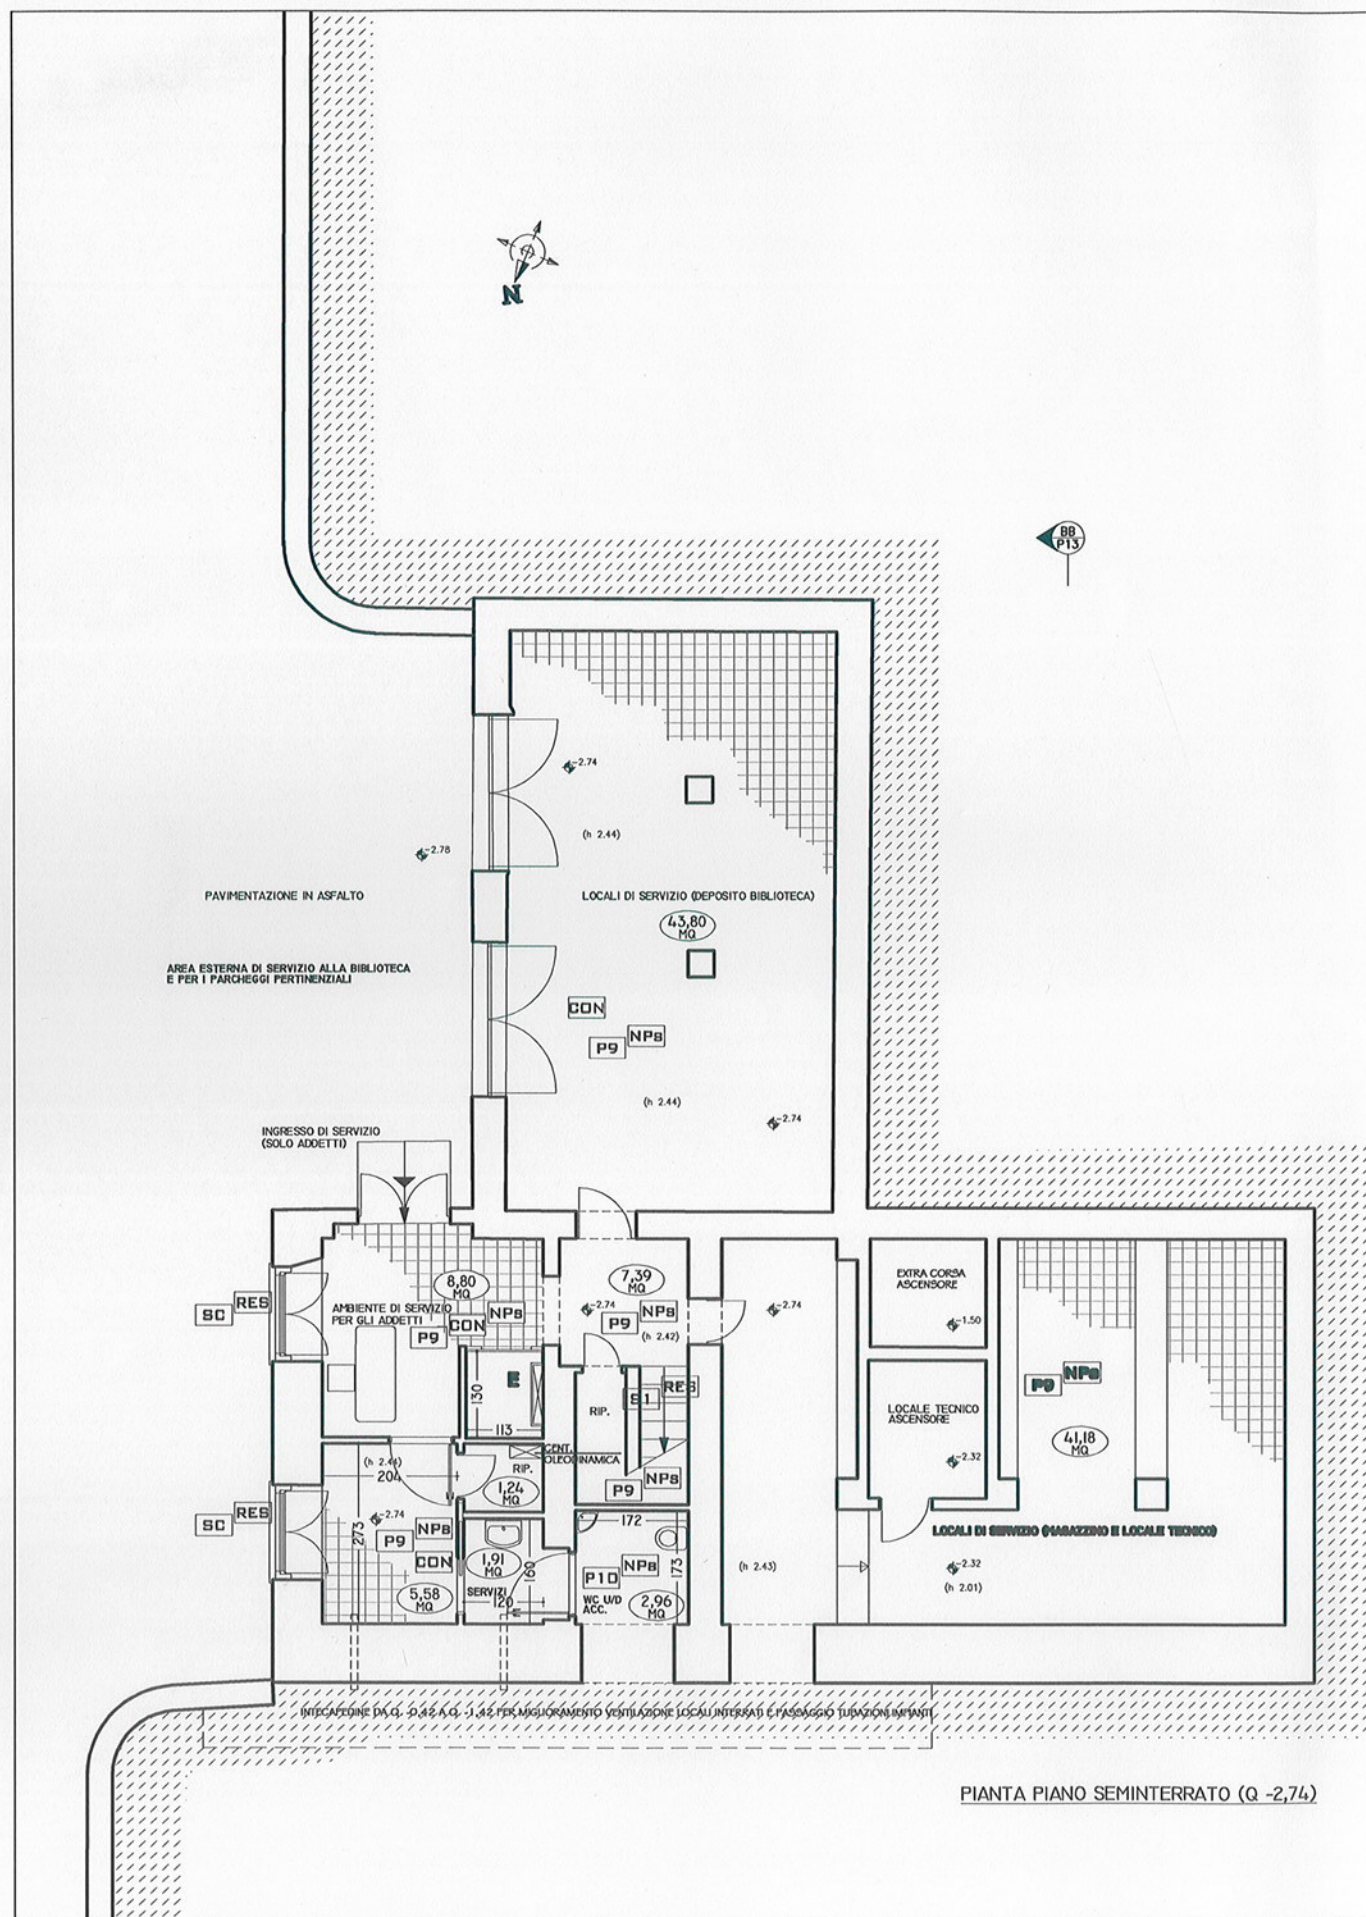


PIANTA PIANO SEMINTERRATO (Q -2,74)

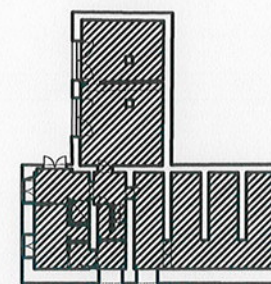

SUPERFICI DESTINATE ALLE DUE FUNZIONI

LIVELLO	CENTRO PARCHI	BIBLIOTECA	COMUNI
SEMINTERRATO		116,82	
TERRA	22,26	175,86	24,91
PRIMO	163,74		
SECONDO 1° LIVELLO TORRE	36,85		
TERZO 2° LIVELLO TORRE	36,62		
QUARTO 3° LIVELLO TORRE	29,62		
TOT. COPERTO	289,09	292,68	24,91
TOT. TERRAZZE	156,44		
TOT. LETT. ALL'APERTO		68,70	
TOT. GENERALE	445,53	361,38	24,91

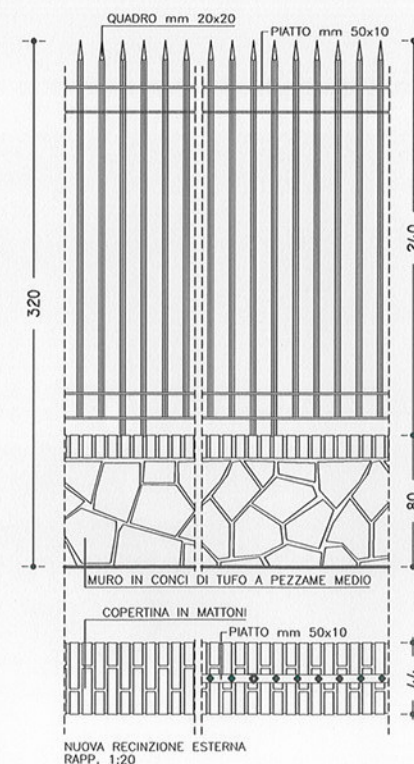

LEGENDA

- ▲ INGRESSO PRINCIPALE ACCESSIBILE AL PUBBLICO (ANCHE DISABILI)
- ▲ USCITE PRINCIPALI ACCESSIBILI AL PUBBLICO (ANCHE DISABILI)
- ▲ INGRESSO SECONDARIO PEDONALE E/O DI SERVIZIO ACCESSIBILE (ANCHE DISABILI)
- A ASCENSORE ACCESSIBILE (ANCHE DISABILI)
- E PIATTAFORMA ELEVATRICE ACCESSIBILE (ANCHE DISABILI)
- ACC. SERVIZI IGIENICI ACCESSIBILI (ANCHE DISABILI)

INTERVENTI SULLE PAVIMENTAZIONI E ALTRI MATERIALI ESISTENTI

- REB RECUPERO DELLE PAVIMENTAZIONI ORIGINALI (ELEVATURA, STUCCATURA, PINTATURA, PICCOLE INTEGRAZIONI)
- RIM RIMOZIONE STOCCAGGIO E CERNITA ELEMENTI NECESSARI AL RIPRISTINO
- RIP RIPRISTINO PAVIMENTAZIONE CON RECUPERO MATERIALI ESISTENTI ED APPORTO DI NUOVI ELEMENTI
- NP NUOVA PAVIMENTAZIONE REPLICATA DAGLI ORIGINALI
- NPB NUOVA PAVIMENTAZIONE AMBIENTI DI SERVIZIO
- NPB NUOVA PAVIMENTAZIONE LOCALI SERVIZI IGIENICI
- CON CONSOLIDAMENTO STATICO

ABACO DELLE PAVIMENTAZIONI

- P1 PEZZAME DI LASTRE DI TRAVERTINO (ESTERNO)
- P2 QUADRI IN MATTONI DI COTTO POSATI A SPIGA DI PESCE CON RIQUADRI IN TRAVERTINO
- P3 CAMPO DI LASTRE IN MARMO BICOLORE FORNANTE DISEGNO CON PERIMETRALE A FASCIA IN MARMO MONOCOLORE
- P4 LASTRE IN MARMO MONOCOLORE REPLICATE DALL'ORIGINALE NELLE NP
- P5 CAMPO DI LASTRE IN MARMO MONOCOLORE CON PERIMETRALE A FASCIA DI COLORE CONTRASTANTE
- P6 CAMPO DI LASTRE IN MARMO MONOCOLORE CON PERIMETRALE A FASCIA DI COLORE CONTRASTANTE
- P7 CAMPO DI LASTRE IN MARMO MONOCOLORE CON PERIMETRALE A FASCIA DI COLORE CONTRASTANTE
- P8 MARMETTE IN PEZZAME DI DI PIETRE COLORATE
- P9 MARMETTE IN PASTA DI GRANIGLIA (REPLICATE DALL'ORIGINALE NELLE NP)
- P10 LASTRE IN MARMO CARRARA DI COLORE PI
- P11 LASTRE DI TRAVERTINO
- P12 CAMPI IN MATTONI DI COTTO POSATI A CORRENTI CON FASCIE IN TRAVERTINO
- P13 PAVIMENTO IN CEMENTO AUTOLIVELLANTE
- SG SOGLIE E COPERTINE IN MARMO O TRAVERTINO
- CE CIGLI ESTERNI IN TRAVERTINO

- BT SCALE ESTERNE IN TRAVERTINO
- B1,2.. CORPI SCALA RIVESTIMENTO IN MARMO CARRARA

- PARETI E PORTE IN VETRO DI SICUREZZA STRATIFICATO, TEMPERATO, EXTRACHIAIRO.
- PARETI E PORTE IN VETRO DI SICUREZZA STRATIFICATO, ANTIFRAZIONE, ANTIRIFLESSO.
- PARETI E PORTE IN VETRO DI SICUREZZA STRATIFICATO, REI ISO, EXTRACHIAIRO.




ROMA CAPITALE SOVRINTENDENZA AI BENI CULTURALI MONUMENTI DI ROMA

VILLA FARINACCI MUNICIPIO V

RESTAURO E ADEGUAMENTO FUNZIONALE
PER LA REALIZZAZIONE DELLA REDE DEL CENTRO PARCHI DEL MINISTERO PER L'AMBIENTE
E DI UNA BIBLIOTECA DEL V MUNICIPIO

PROGETTO REALIZZATO

PIANO INVESTIMENTI 2002, PROGETTO DA, CENTRO DI COSTO 688, OPERA N° 0214723027 e 0215261037

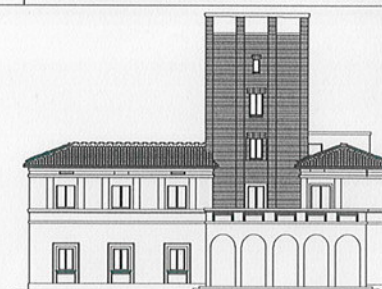

IL SOVRINTENDENTE BBCC.

Direttore Tecnico Territoriale

Direttore Monumenti di Roma

Responsabile del Procedimento e dei Lavori

Progetto di Restauro

Collaborazione al Progetto di Restauro

Progetto Area Esterna

Direzione Lavori

Direttore Operativo

Indirizzo Storico-Artistico

SOVRINTENDENZA BBCC - VILLE E PARCHI STORICI

Progetto Realizzato (As Built)


Pianta Piano Seminterrato

Tavola P01

DATA
FILE
SCALA

MARZO 2011
1:20

TAVOLA
P01

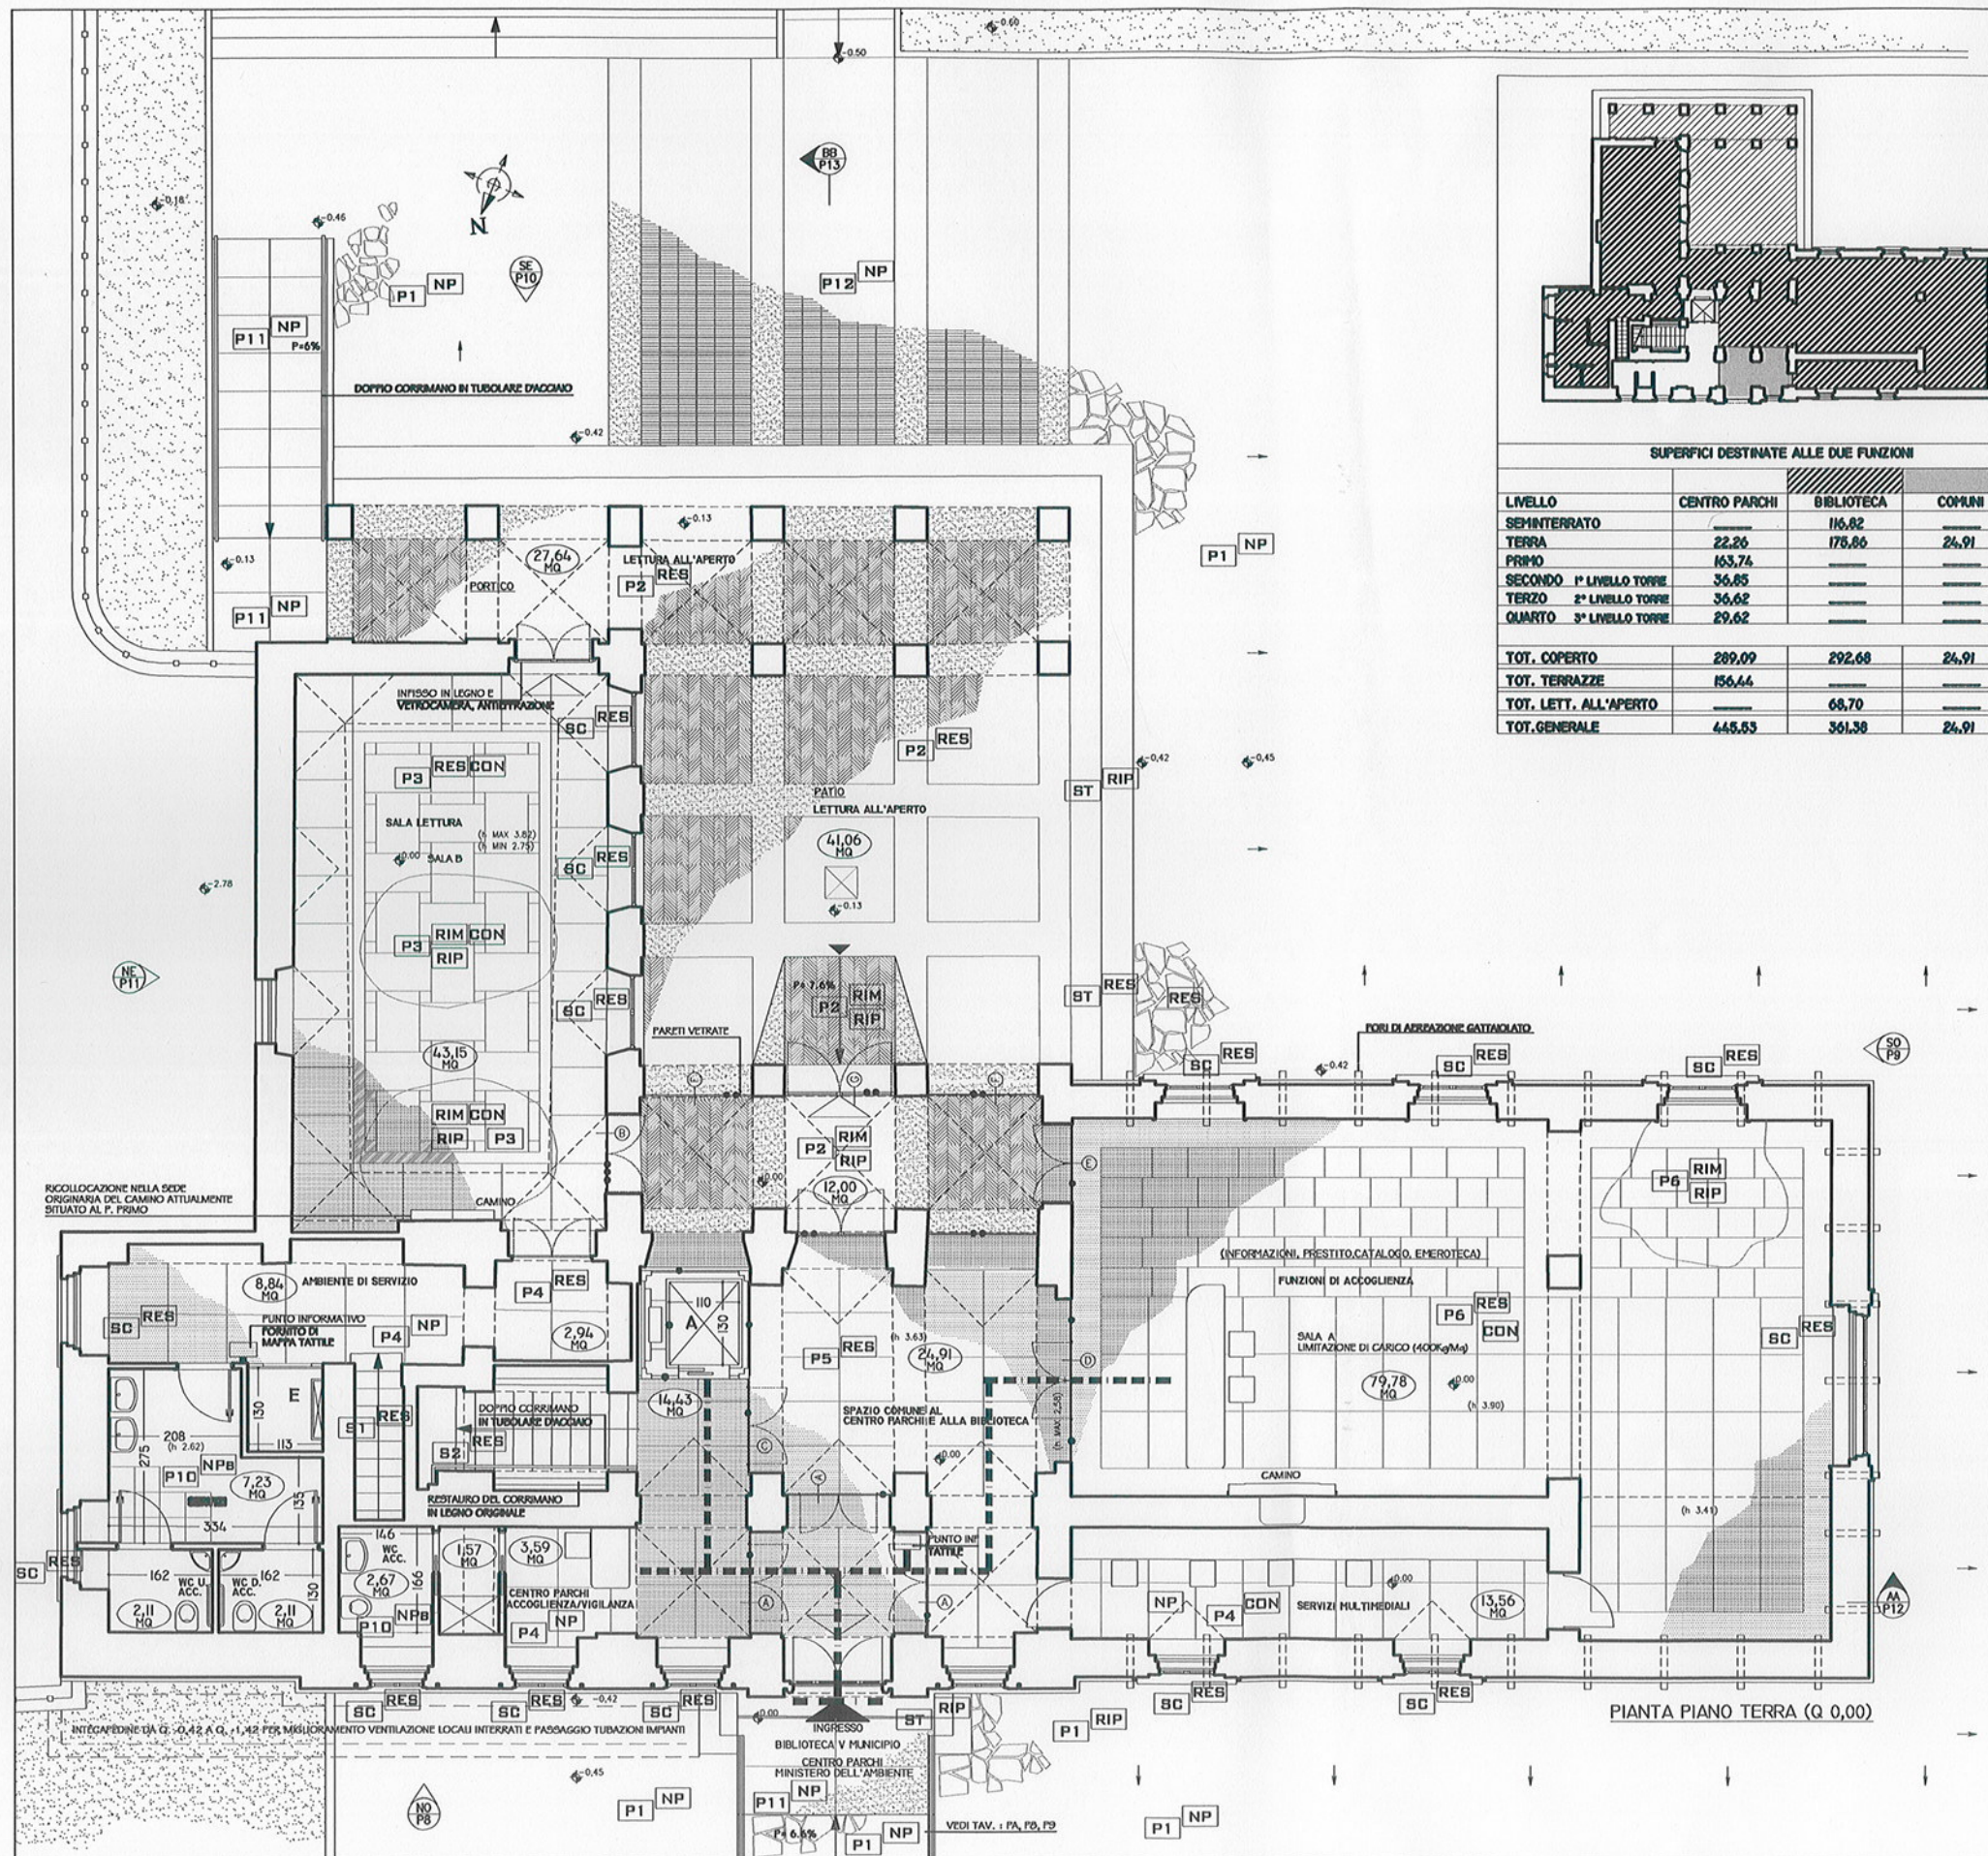

LEGENDA

INGRESSO PRINCIPALE ACCESSIBILE AL PUBBLICO (ANCHE DISABILI)
 USCITE PRINCIPALI ACCESSIBILI AL PUBBLICO (ANCHE DISABILI)
 INGRESSO SECONDARIO PEDONALE E/O DI SERVIZIO ACCESSIBILE (ANCHE DISABILI)

ASCENSORE ACCESSIBILE (ANCHE DISABILI)
 PIATTAFORMA ELEVATRICE ACCESSIBILE (ANCHE DISABILI)
 SERVIZI IGIENICI ACCESSIBILI (ANCHE DISABILI)

INTERVENTI SULLE PAVIMENTAZIONI E ALTRI MATERIALI ESISTENTI

RECUPERO DELLE PAVIMENTAZIONI ORIGINALI (ELEGITURA, STUCCATURA, POMPATURA, PICCOLE INTEGRAZIONI)
 RIMOZIONE STOCCAGGIO E CERNITA ELEMENTI NECESSARI AL RIPRISTINO
 RIPRISTINO PAVIMENTAZIONE CON RECUPERO MATERIALI ESISTENTI ED APPORTO DI NUOVI ELEMENTI
 NUOVA PAVIMENTAZIONE REPLICATA DAGLI ORIGINALI
 NUOVA PAVIMENTAZIONE AMBIENTI DI SERVIZIO
 NUOVA PAVIMENTAZIONE LOCALI SERVIZI IGIENICI

CONSOLIDAMENTO STATICO
 TIPO PAVIMENTO
 INTERVENTI

ABACO DELLE PAVIMENTAZIONI VEDI DOCUMENTAZIONE FOTOGRAFICA (TAVOLA DF)

	CENTRO PARCHI	BIBLIOTECA	COMUNI
P1 PEZZANE DI LASTRE DI TRAVERTINO (ESTERNO)			
P2 QUADRI IN MATTONI DI COTTO POSATI A SPINA DI PESCE CON RIQUADRI IN TRAVERTINO			
P3 CAMPO DI LASTRE IN MARMO BICOLORE FORMANTE DISEGNO CON PERIMETRALE A FASCIA IN MARMO MONOCOLORE			
P4 LASTRE IN MARMO MONOCOLORE (REPLICATE DALL'ORIGINALE NELLE NP)			
P5 CAMPO DI LASTRE IN MARMO MONOCOLORE CON PERIMETRALE A FASCIA DI COLORE CONTRASTANTE			
P6 CAMPO DI LASTRE IN MARMO MONOCOLORE CON PERIMETRALE A FASCIA DI COLORE CONTRASTANTE			
P7 CAMPO DI LASTRE IN MARMO MONOCOLORE CON PERIMETRALE A FASCIA DI COLORE CONTRASTANTE			
P8 MARMETTE IN PEZZANE DI DI PIETRE COLORATE			
P9 MARMETTE IN PASTA DI GRANIGLIA (REPLICATE DALL'ORIGINALE NELLE NP)			
P10 LASTRE IN MARMO CARRARA DI LUNGO COLORE P4			
P11 LASTRE DI TRAVERTINO			
P12 CAMPI IN MATTONI DI COTTO POSATI A CORRENTI CON FASCIE IN TRAVERTINO			
P13 PAVIMENTO IN CEMENTO AUTOLUCCANTE			
SC SOGLIE E COPERTINE IN MARMO O TRAVERTINO			
CE CIGLI ESTERNI IN TRAVERTINO			
ST SCALE ESTERNE IN TRAVERTINO			
S1,2... CORPI SCALA RIVESTIMENTO IN MARMO CARRARA			

PARETI E PORTE IN VETRO DI SICUREZZA STRATIFICATO, TEMPERATO, EXTRACHIAIRO.
 PARETI E PORTE IN VETRO DI SICUREZZA STRATIFICATO, ANTIEFFRAZIONE, ANTIRIFLESSO.
 PARETI E PORTE IN VETRO DI SICUREZZA STRATIFICATO, REI 120, EXTRACHIAIRO.

ROMA CAPITALE
SOVRINTENDENZA AI BENI CULTURALI
MONUMENTI DI ROMA


VILLA FARINACCI MUNICIPIO V

RESTAURO E ADEGUAMENTO FUNZIONALE
PER LA REALIZZAZIONE DELLA SEDE DEL CENTRO PARCHI DEL MINISTERO PER L'AMBIENTE E DI UNA BIBLIOTECA DEL V. MUNICIPIO

PROGETTO REALIZZATO
PIANO INVESTIMENTI 2002, PROGETTO DA, CENTRO DI COSTO 888, C/SPR/N°021472007 e 021525/007

IL SOVRINTENDEnte BBCC.	Dott.	U. Broccoli
DIRETTORE TECNICO TERRITORIALE	Arch.	M. Arnesani
DIRETTORE MONUMENTI DI ROMA	Arch.	F. Giovarelli
RESPONSABILE DEL PROCEDIMENTO E DEI LAVORI	Arch.	M. De Carolis
PROGETTO DI RESTAURO:	Arch.	R. Rossi
COLLABORAZIONE AL PROGETTO DI RESTAURO:	Arch.	S. Ghisellini
PROGETTO AREA ESTERNA:	Arch.	R. Rossi
DIREZIONE LAVORI	Arch.	R. Rossi
DIRETTORE OPERATIVO	Geom.	P. Tanilli
INDIRIZZO STORICO-ARTEISTICO SOVRINTENDENZA BBCC - VALLE E PARCHI BISTORICI	Dott.	A. Crismona
	Dott.ssa	E. Ronchetti

DATA	MARZO 2011	PROGETTO REALIZZATO (AS BUILT)	TAVOLA
FILE		PIANTA PIANO TERRA	P02
SCALA	1:80		

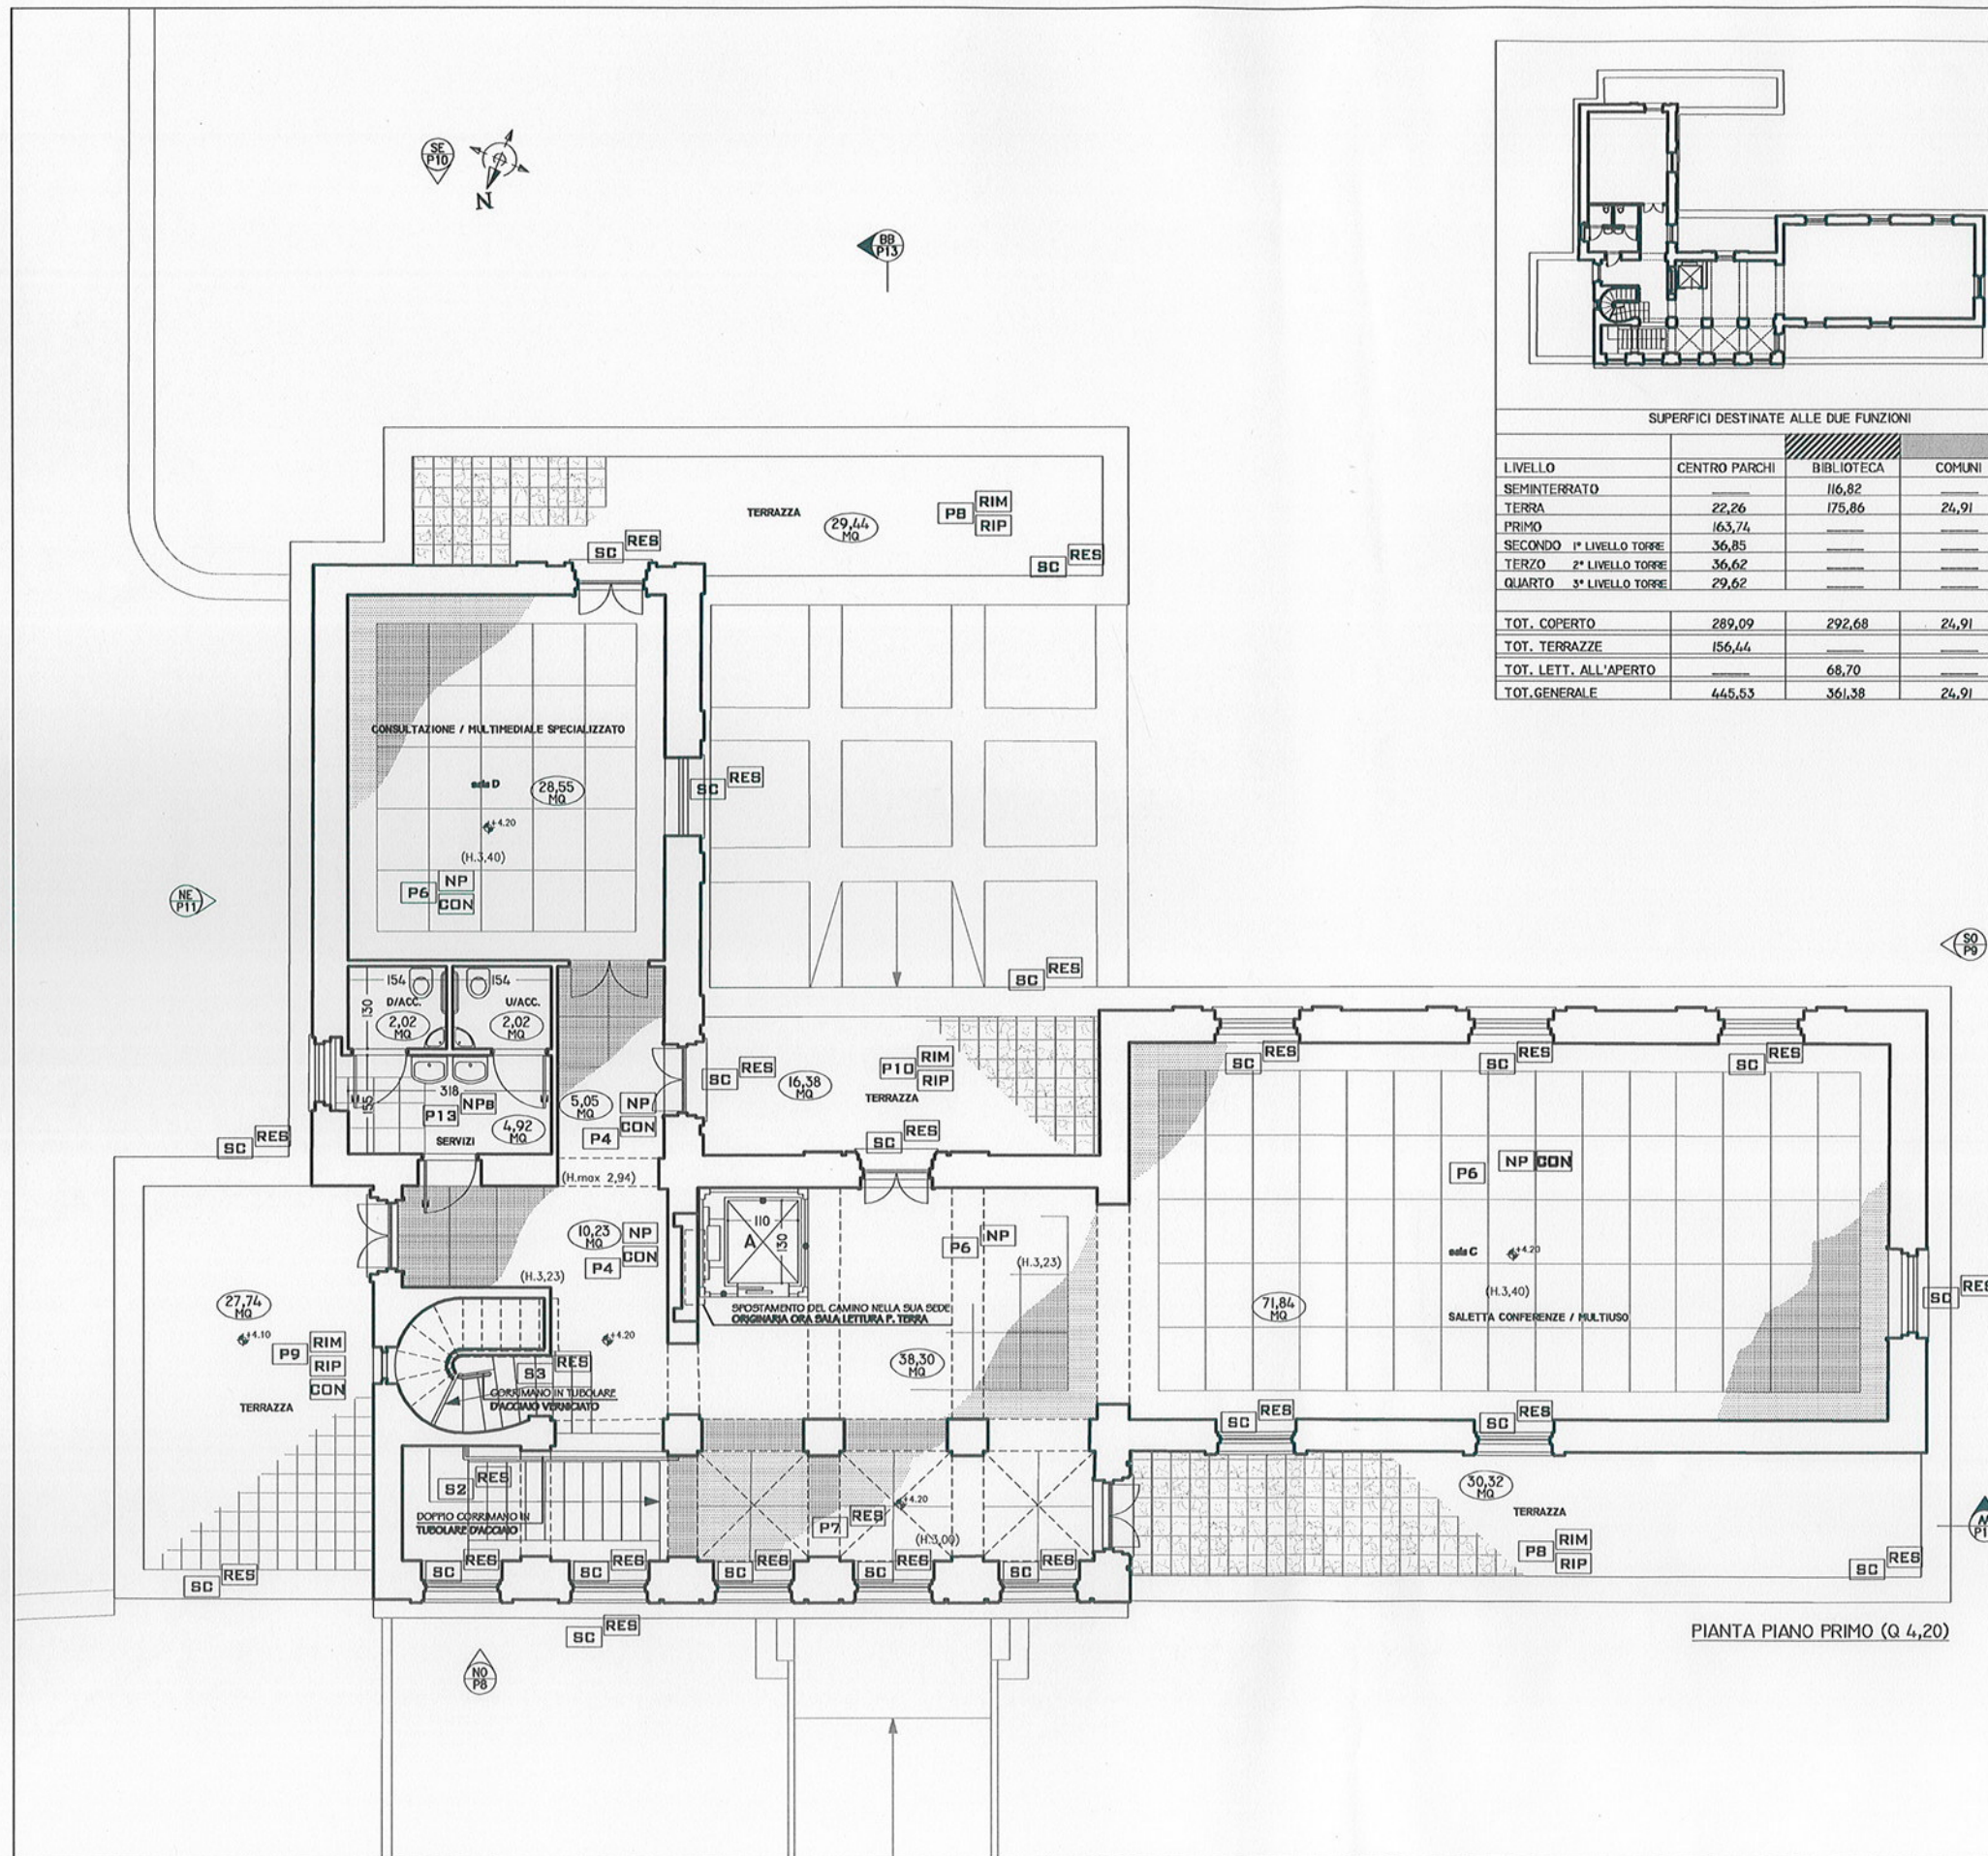

LEGENDA

INGRESSO PRINCIPALE ACCESSIBILE AL PUBBLICO (ANCHE DISABILI) **A** ASCENSORE ACCESSIBILE (ANCHE DISABILI)

USCITE PRINCIPALI ACCESSIBILI AL PUBBLICO (ANCHE DISABILI) **E** PIATTAFORMA ELEVATRICE ACCESSIBILE (ANCHE DISABILI)

INGRESSO SECONDARIO PEDONALE E/O DI SERVIZIO ACCESSIBILE (ANCHE DISABILI) **ACC.** SERVIZI IGIENICI ACCESSIBILI (ANCHE DISABILI)

INTERVENTI SULLE PAVIMENTAZIONI E ALTRI MATERIALI ESISTENTI

REB RECUPERO DELLE PAVIMENTAZIONI ORIGINALI (LEVIGATURA, STUCCATURA, PIOMBATURA, PICCOLE INTEGRAZIONI) **CON** CONSOLIDAMENTO STATICO

RIM RIMOZIONE STOCCAGGIO E CERNITA ELEMENTI NECESSARI AL RIPRISTINO

RIP RIPRISTINO PAVIMENTAZIONE CON RECUPERO MATERIALI ESISTENTI ED AFFORTO DI NUOVI ELEMENTI

NP NUOVA PAVIMENTAZIONE REPLICATA DAGLI ORIGINALI

NPB NUOVA PAVIMENTAZIONE AMBIENTI DI SERVIZIO

NPB NUOVA PAVIMENTAZIONE LOCALI SERVIZI IGIENICI

TIPO PAVIMENTO

INTERVENTI

ABACO DELLE PAVIMENTAZIONI VEDI DOCUMENTAZIONE FOTOGRAFICA (TAVOLA DF)

P1 PEZZAME DI LASTRE DI TRAVERTINO (ESTERNO)

P2 QUADRI IN MATTONI DI COTTO POSATI A SPINA DI PESCE CON RIQUADRI IN TRAVERTINO

P3 CAMPO DI LASTRE IN MARMO BICOLORE FORMANTE DISEGNO CON PERIFERALE A FASCIA IN MARMO MONOCROMO

P4 LASTRE IN MARMO MONOCROMO (REPLICATE DALL'ORIGINALE NELLE NP)

P5 CAMPO DI LASTRE IN MARMO MONOCROMO CON PERIFERALE A FASCIA DI COLORE CONTRASTANTE

P6 CAMPO DI LASTRE IN MARMO MONOCROMO CON PERIFERALE A FASCIA DI COLORE CONTRASTANTE

P7 CAMPO DI LASTRE IN MARMO MONOCROMO CON PERIFERALE A FASCIA DI COLORE CONTRASTANTE

P8 MARMETTE IN PEZZAME DI PIETRE COLORATE

P9 MARMETTE IN PASTA DI GRANIGLIA (REPLICATE DALL'ORIGINALE NELLE NP)

P10 LASTRE IN MARMO CARRARA DI ADATTO COLORE P4

P11 LASTRE DI TRAVERTINO

P12 CAMPI IN MATTONI DI COTTO POSATI A CORRENTI

P13 PAVIMENTO IN CEMENTO AUTOLUBRIFICANTE

SC SOGLIE E COPERTINE IN MARMO O TRAVERTINO

CE CIGLI ESTERNI IN TRAVERTINO

ST SCALE ESTERNE IN TRAVERTINO **S1,2...** CORPI SCALA RIVESTIMENTO IN MARMO CARRARA

● PARETI E PORTE IN VETRO DI SICUREZZA STRATIFICATO, TEMPERATO, EXTRACHIAMO.

●● PARETI E PORTE IN VETRO DI SICUREZZA STRATIFICATO, ANTIFRAZIONE, ANTIRIFLESSO.

●●● PARETI E PORTE IN VETRO DI SICUREZZA STRATIFICATO, REI 120, EXTRACHIAMO.

PERCORSO TATTILE IN GOMMA PER DISABILI VISIVI (VEDI SCHEDA ALLEGATA A RELAZIONE TECNICA)

ROMA CAPITALE SOVRINTENDENZA AI BENI CULTURALI MONUMENTI DI ROMA VILLA FARINACCI MUNICIPIO V RESTAURO E ADEGUAMENTO FUNZIONALE PER LA REALIZZAZIONE DELLA SEDE DEL CENTRO PARCHI DEL MINISTERO PER L'AMBIENTE E DI UNA BIBLIOTECA DEL V MUNICIPIO PROGETTO REALIZZATO PIANO INVESTIMENTI 2002, PROGETTO DA CENTRO DI COSTO BIM, OPERA N° 02/14725007 e 02/15250007

IL SOVRINTENDENTE BLOC. DUE U. Broccoli

DIRETTORE TECNICO TERRITORIALE Arch. M. Anselmi

DIRETTORE MONUMENTI DI ROMA Arch. F. Giovannelli

RESPONSABILE DEL PROCEDIMENTO E DEI LAVORI Arch. M. De Carolis

PROGETTO DI RESTAURO: Arch. R. Rossi

COLLABORAZIONE AL PROGETTO DI RESTAURO: Arch. S. Giacobbi

PROGETTO AREA ESTERNA: Arch. R. Rossi

DIREZIONE LAVORI Arch. S. Giacobbi

DIRETTORE OPERATIVO Geom. P. Tanzi


INDIRIZZO STORICO-ARTISTICO SOVRINTENDENZA BLOC.-VILLE E PARCHI BIORCHI DUE A. Cronaca E. Ronchelli

DATA MARZO 2011 PROGETTO REALIZZATO (AS BUILT) TAVOLA

FILE FAR_P03_0.11.03 PIANTE PIANO PRIMO P03

SCALA 1:50

PIANTA PIANO PRIMO (Q 4,20)

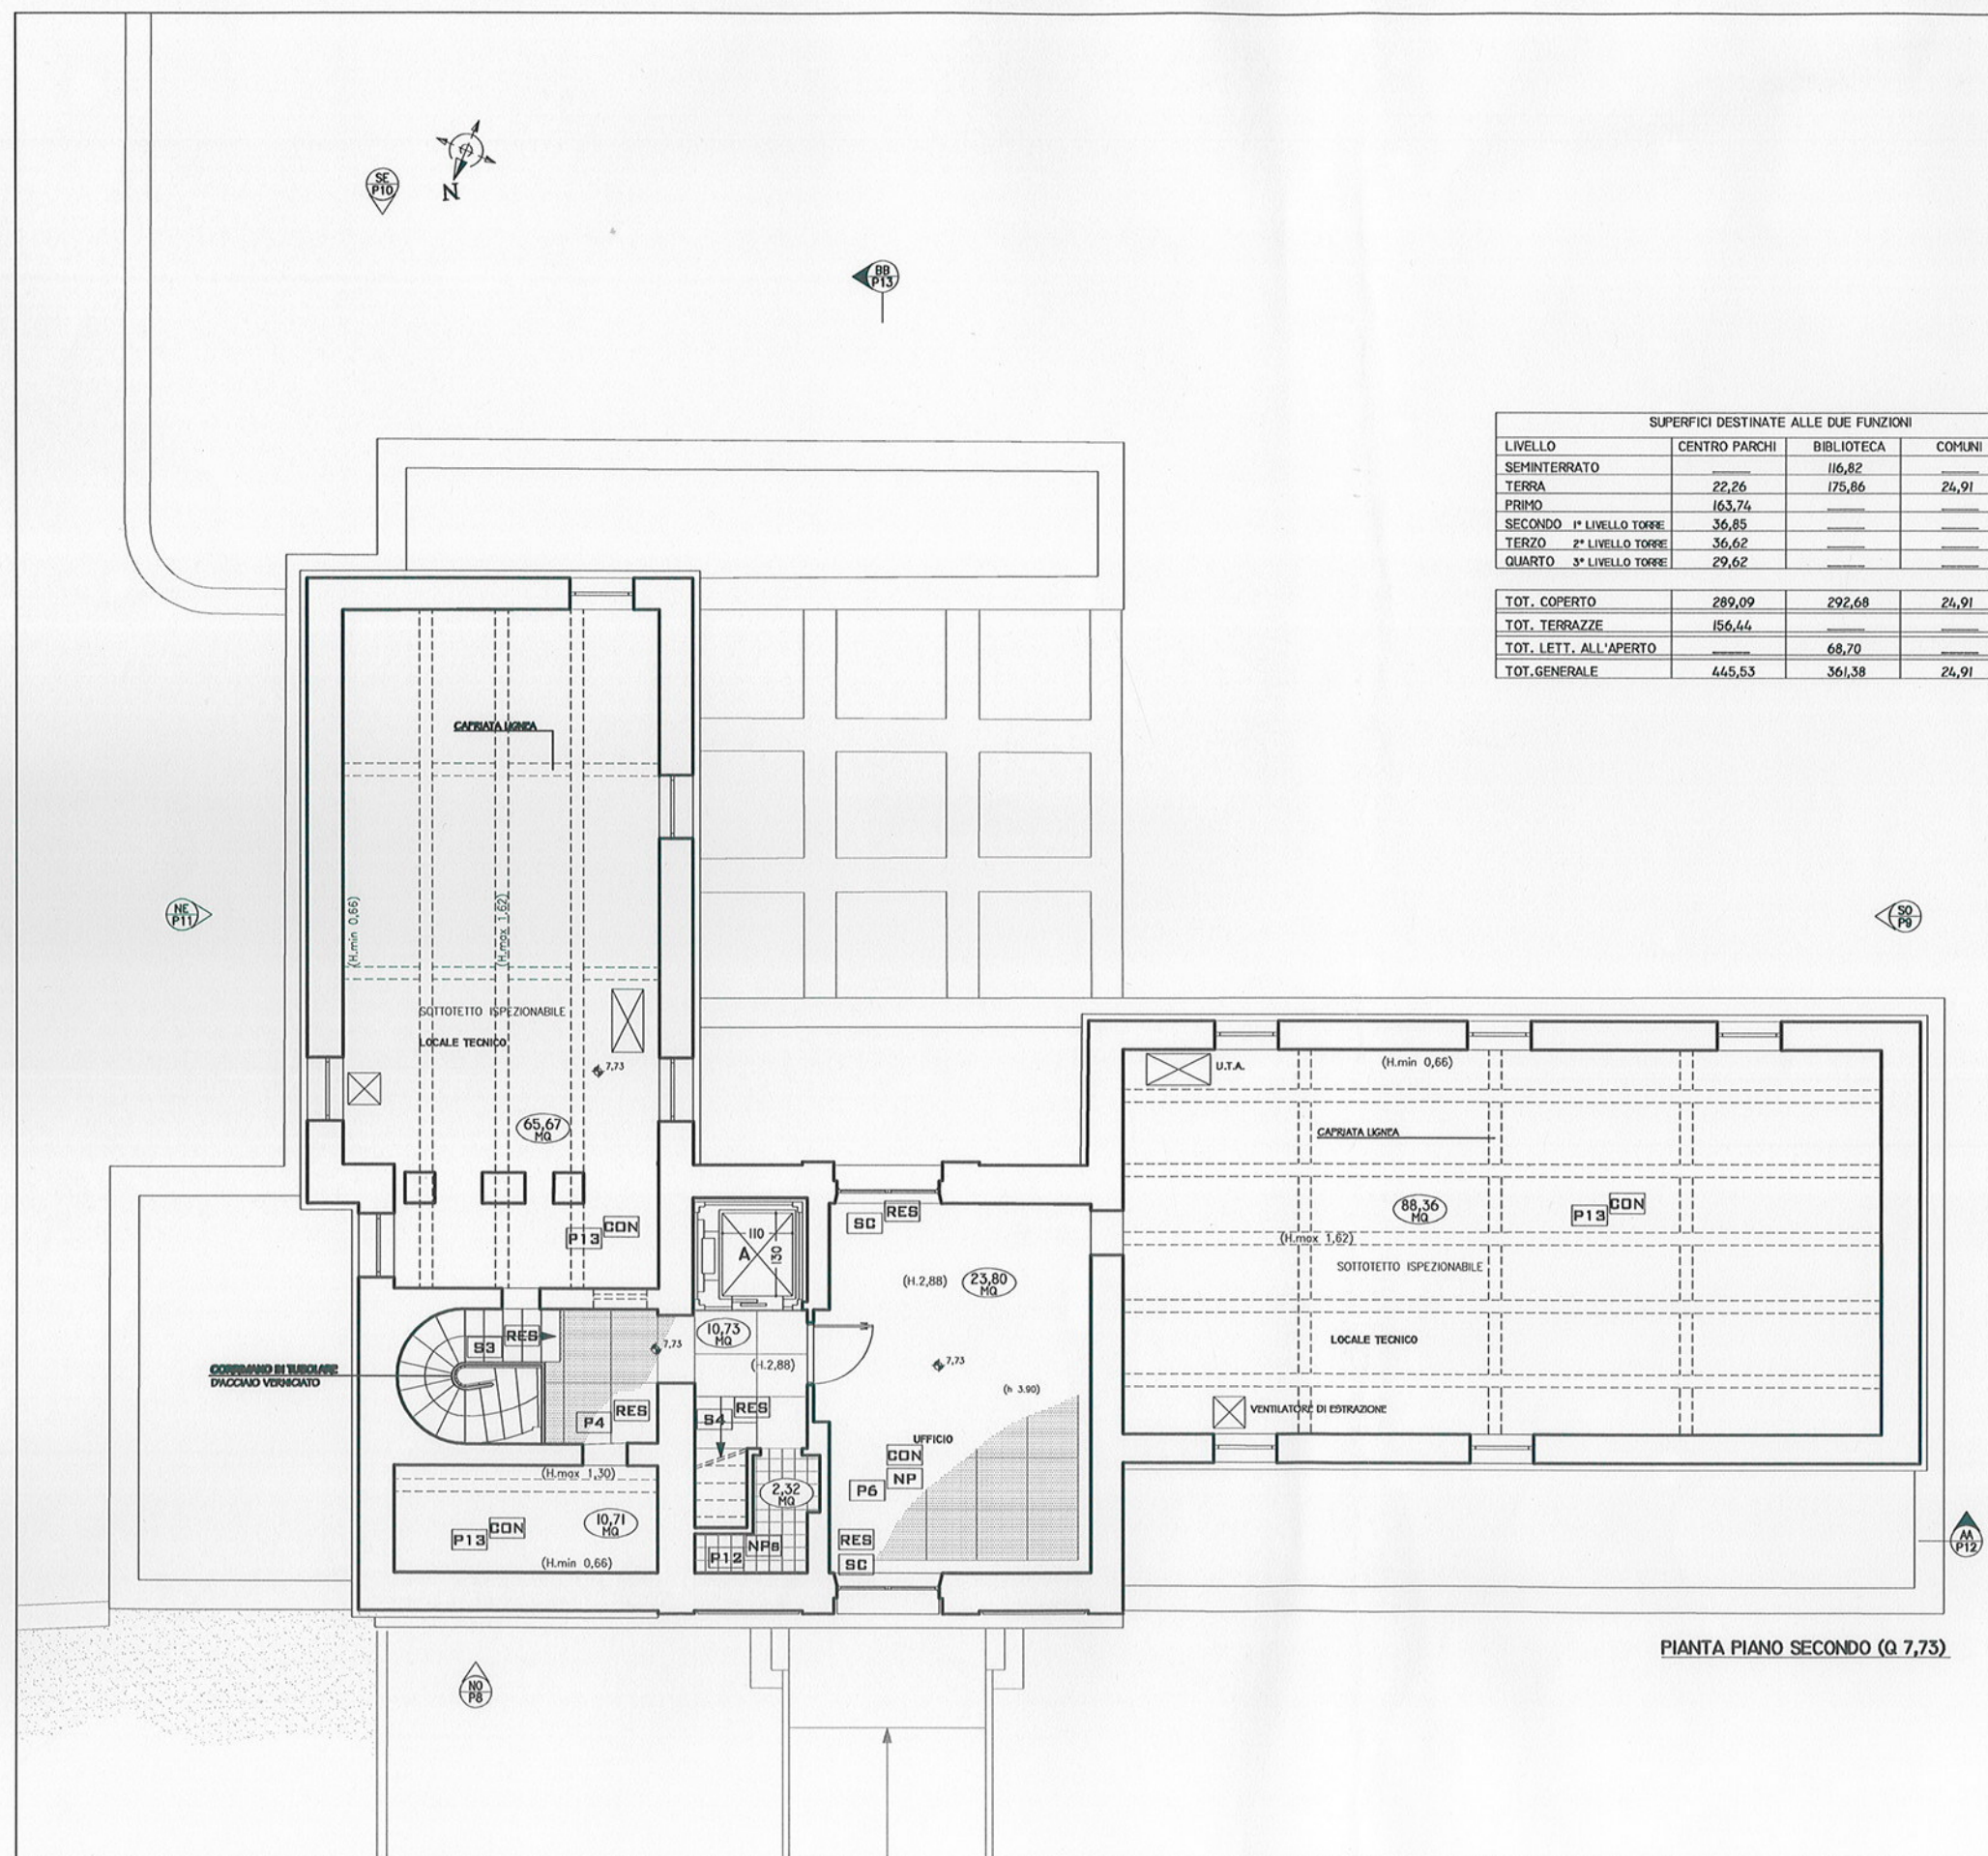

SUPERFICI DESTINATE ALLE DUE FUNZIONI			
LIVELLO	CENTRO PARCHI	BIBLIOTECA	COMUNI
TOT. GENERALE	445,53	361,38	24,91

LEGENDA

INGRESSO PRINCIPALE ACCESSIBILE AL PUBBLICO (ANCHE DISABILI)
USCITE PRINCIPALI ACCESSIBILI AL PUBBLICO (ANCHE DISABILI)
INGRESSO SECONDARIO PEDONALE E/O DI SERVIZIO ACCESSIBILE (ANCHE DISABILI)
ASCENSORE ACCESSIBILE (ANCHE DISABILI)
PIATTAFORMA ELEVATRICE ACCESSIBILE (ANCHE DISABILI)
SERVIZI IGIENICI ACCESSIBILI (ANCHE DISABILI)
CON SOLIDIFICAZIONE STATICA
RIPRISTINO PAVIMENTAZIONE CON RECUPERO MATERIALI ESISTENTI ED APPORTO DI NUOVI ELEMENTI
NUOVA PAVIMENTAZIONE REPLICATA DAGLI ORIGINALI
NUOVA PAVIMENTAZIONE AMBIENTI DI SERVIZIO
NUOVA PAVIMENTAZIONE LOCALI SERVIZI IGIENICI

INTERVENTI SULLE PAVIMENTAZIONI E ALTRI MATERIALI ESISTENTI

ABACO DELLE PAVIMENTAZIONI VEDI DOCUMENTAZIONE FOTOGRAFICA (TAVOLA DF)

P1 PEZZANE DI LASTRE DI TRAVERTINO (ESTERNO)
P2 QUADRI IN MATTONI DI COTTO POSATI A SPINA DI PESCE
P3 CAMPO DI LASTRE IN MARMO BICROMO FORNITE DISEGNO CON PERIMETRALE A FASCIA IN MARMO MONOCROMO
P4 LASTRE IN MARMO MONOCROMO (REPLICATE DALL'ORIGINALE NELLE NP)
P5 CAMPO DI LASTRE IN MARMO MONOCROMO CON PERIMETRALE A FASCIA DI COLORE CONTRASTANTE
P6 CAMPO DI LASTRE IN MARMO MONOCROMO CON PERIMETRALE A FASCIA DI COLORE CONTRASTANTE
P7 CAMPO DI LASTRE IN MARMO MONOCROMO CON PERIMETRALE A FASCIA DI COLORE CONTRASTANTE
P8 MARMETTE IN PEZZANE DI PIETRE COLORATE
P9 MARMETTE IN PASTA DI GRANIGLIA (REPLICATE DALL'ORIGINALE NELLE NP)
P10 LASTRE IN MARMO CARRARA DI COLORE P4
P11 LASTRE DI TRAVERTINO
P12 CAMPI IN MATTONI DI COTTO POSATI A CORRENTI
P13 PAVIMENTO IN CEMENTO AUTOLIVELLANTE
SC SOGLIE E COPERTINE IN MARMO O TRAVERTINO
DE CIGLI ESTERNI IN TRAVERTINO
ST SCALE ESTERNE IN TRAVERTINO
S1,2.. CORPI SCALA RIVESTIMENTO IN MARMO CARRARA

● PARETI E PORTE IN VETRO DI SICUREZZA STRATIFICATO, TEMPERATO, EXTRACHIRO.
●● PARETI E PORTE IN VETRO DI SICUREZZA STRATIFICATO, ANTIREFLESSO, ANTIFURTO.
●●● PARETI E PORTE IN VETRO DI SICUREZZA STRATIFICATO, REI 120, EXTRACHIRO.

ROMA CAPITALE
SOVRINTENDENZA AI BENI CULTURALI
MONUMENTI DI ROMA
VILLA FARINACCI MUNICIPIO V
RESTAURO E ADEGUAMENTO FUNZIONALE
PER LA REALIZZAZIONE DELLA SEDE DEL CENTRO PARCHI DEL MINISTERO PER L'AMBIENTE E DI UNA BIBLIOTECA DEL V MUNICIPIO
PROGETTO REALIZZATO
PIANO INVESTIMENTI 2002, PROGETTO DN, CENTRO DI COSTO 80M, OPERA N° 1472287 e 121225/2007

IL SOVRINTENDENTE BLOC. Ditt. U. Broccoli
DIRETTORE TECNICO TERRITORIALE Arch. M. Anselmi
DIRETTORE MONUMENTI DI ROMA Arch. F. Giovannelli
RESPONSABILE DEL PROCEDIMENTO E DEI LAVORI Arch. M. De Carola


PROGETTO DI RESTAURO: Arch. R. Rossi
COLLABORAZIONE AL PROGETTO DI RESTAURO: Arch. S. Gioschi
PROGETTO AREA ESTERNA: Arch. R. Rossi
DIREZIONE LAVORI Arch. R. Rossi
DIRETTORE OPERATIVO Geom. P. Tanzi

INDIRIZZO STORICO-ARTISTICO
SOVRINTENDENZA BLOC.-VILLE E PARCHI BIORCHI
Ditt. A. Cramona
Dott. E. Ronchetti

DATA MARZO 2011
FILE FAIR_P04_0.11.03
SCALA 1:100

PROGETTO REALIZZATO (AS BUILT)
PIANTA PIANO SECONDO

TAVOLA
P04

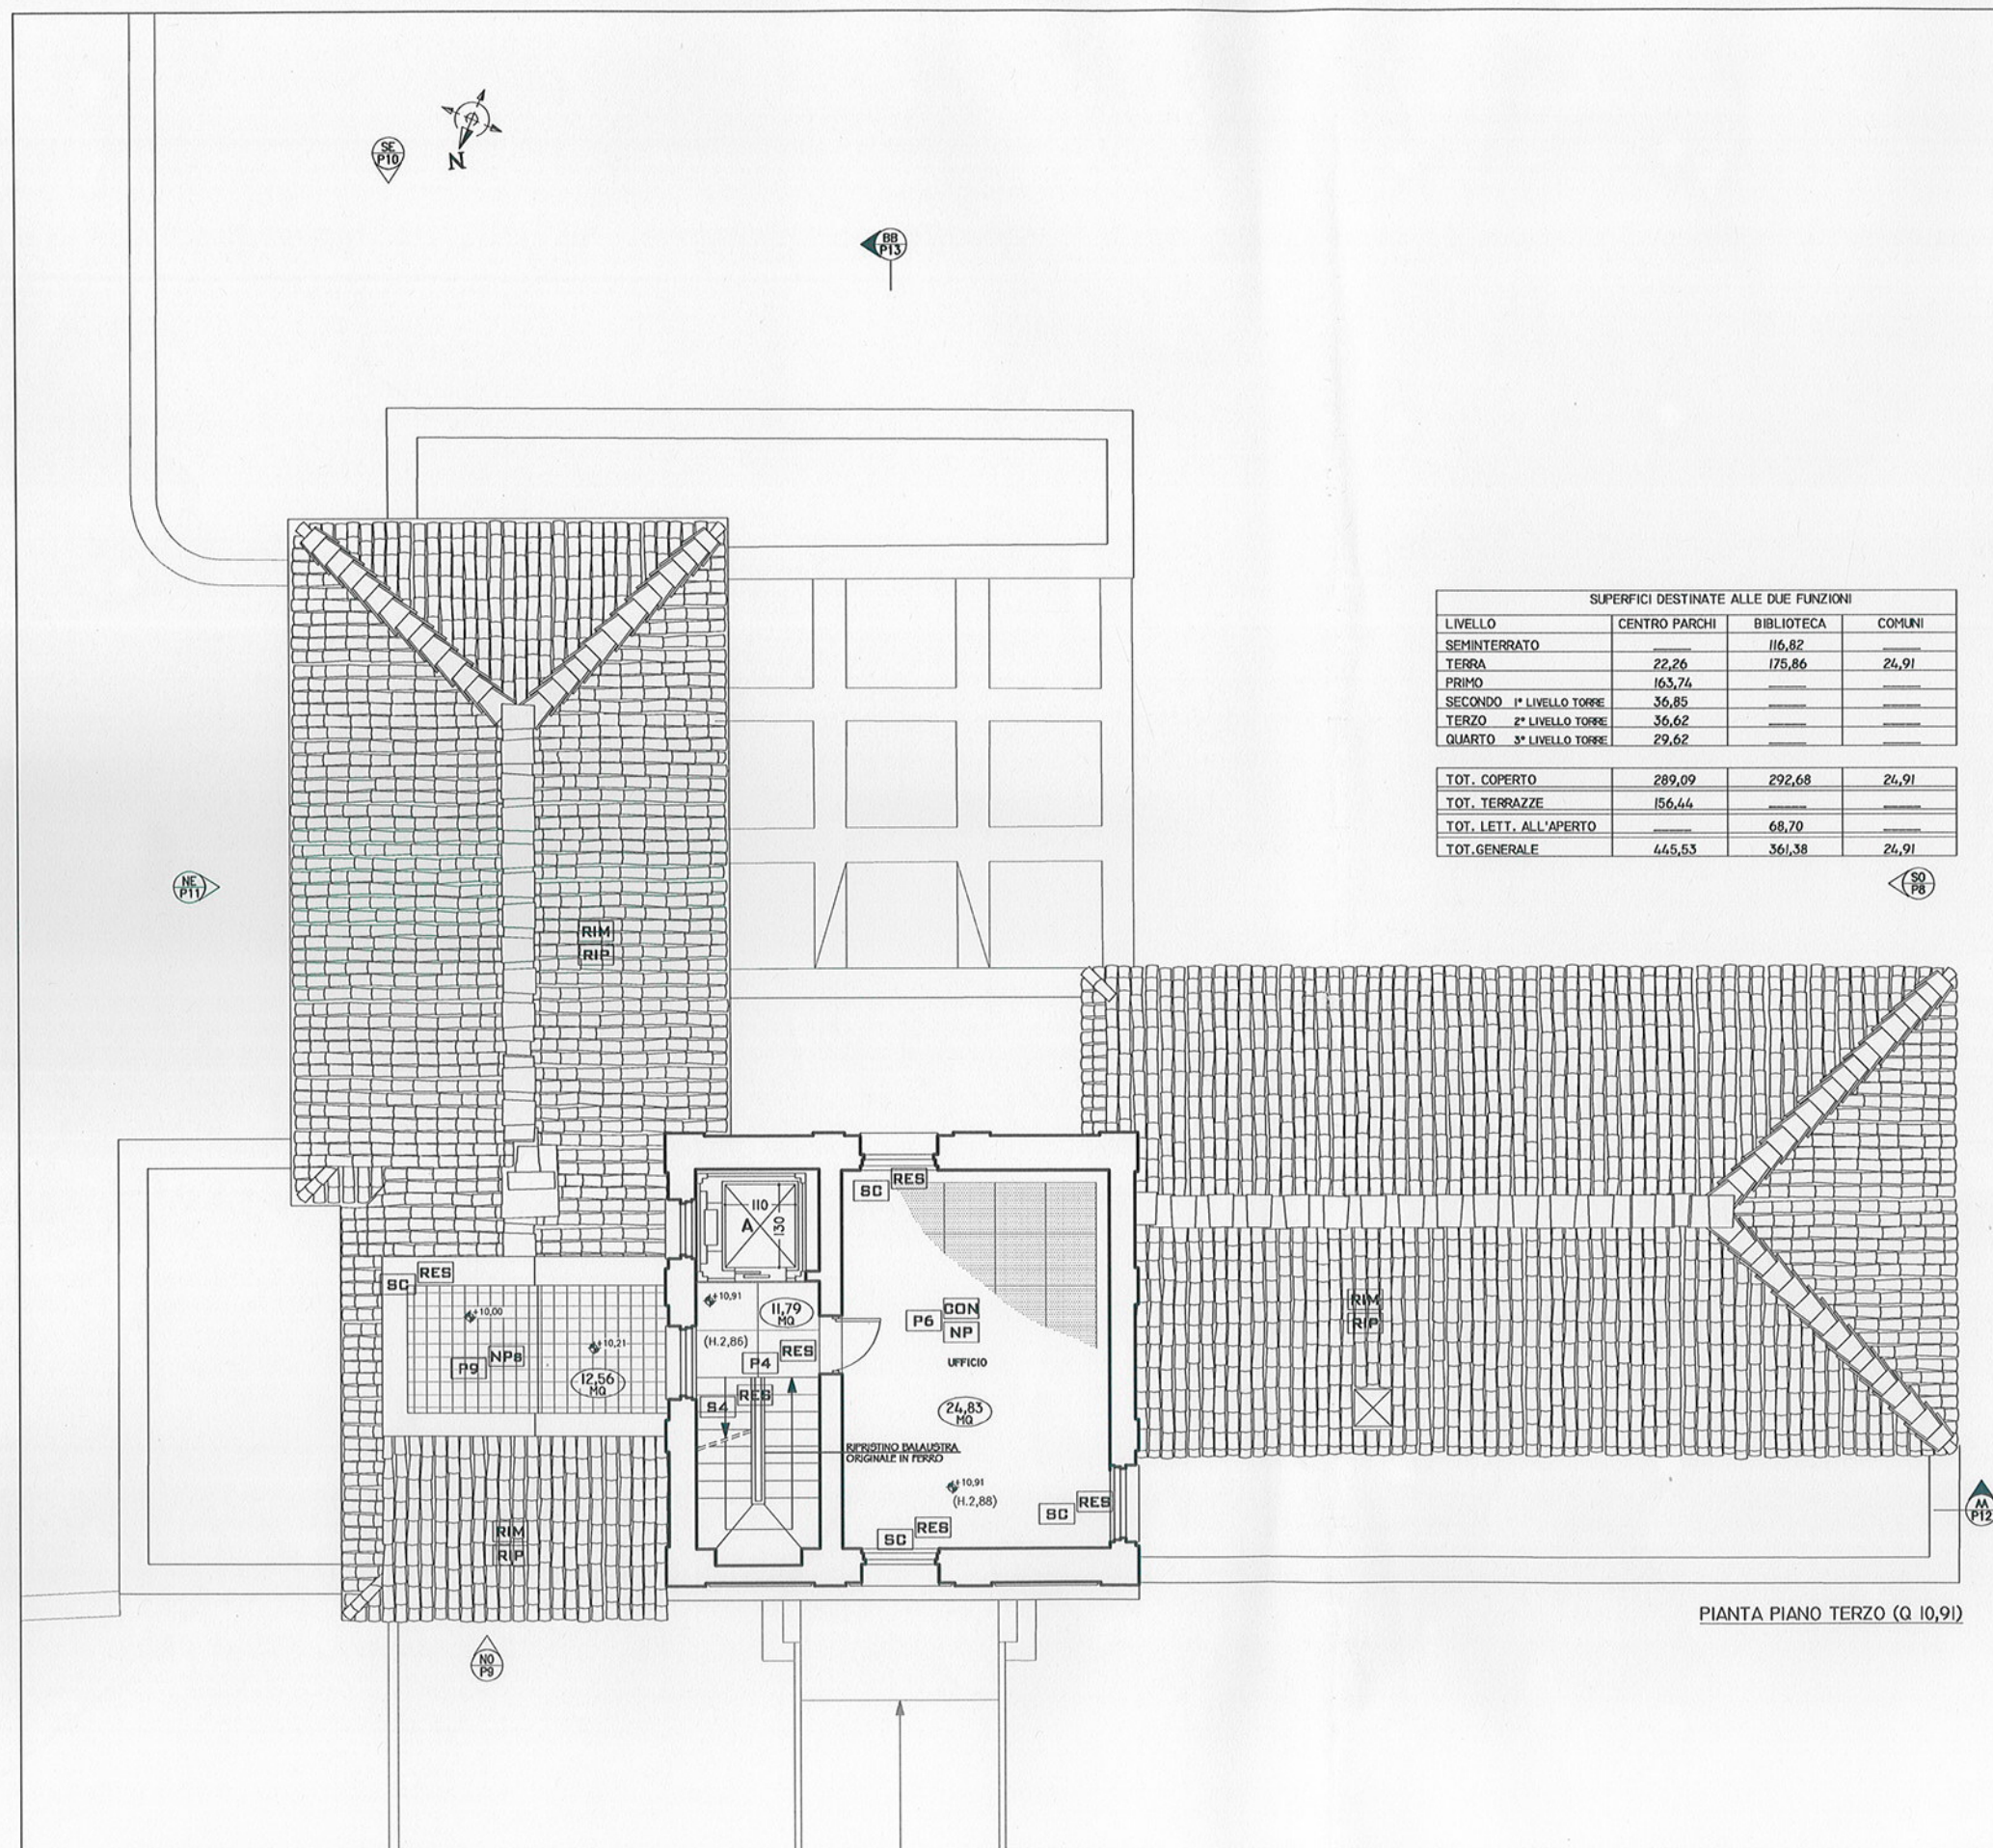

SUPERFICI DESTINATE ALLE DUE FUNZIONI			
LIVELLO	CENTRO PARCHI	BIBLIOTECA	COMUNI
SEMINTERRATO		116,82	
TERRA	22,26	175,86	24,91
PRIMO	163,74		
SECONDO 1° LIVELLO TORRE	36,85		
TERZO 2° LIVELLO TORRE	36,62		
QUARTO 3° LIVELLO TORRE	29,62		
TOT. COPERTO	289,09	292,68	24,91
TOT. TERRAZZE	156,44		
TOT. LETT. ALL'APERTO		68,70	
TOT. GENERALE	445,53	361,38	24,91

LEGENDA

	INGRESSO PRINCIPALE ACCESSIBILE AL PUBBLICO (ANCHE DISABILI)		ASCENSORE ACCESSIBILE (ANCHE DISABILI)
	USCITE PRINCIPALI ACCESSIBILI AL PUBBLICO (ANCHE DISABILI)		PIATTAFORMA ELEVATRICE ACCESSIBILE (ANCHE DISABILI)
	INGRESSO SECONDARIO PEDONALE E/O DI SERVIZIO ACCESSIBILE (ANCHE DISABILI)		SERVIZI IGIENICI ACCESSIBILI (ANCHE DISABILI)

INTERVENTI SULLE PAVIMENTAZIONI E ALTRI MATERIALI ESISTENTI


	RECUPERO DELLE PAVIMENTAZIONI ORIGINALI (LEVIGATURA, STUCCATURA, PIOMBIATURA, PICCOLE INTEGRAZIONI)		CONSOLIDAMENTO STATICO
	REMOZIONE STOCCAGGIO E CERNITA ELEMENTI NECESSARI AL RIPRISTINO		
	REPASTINO PAVIMENTAZIONE CON RECUPERO MATERIALI ESISTENTI ED APPORTO DI NUOVI ELEMENTI		
	NUOVA PAVIMENTAZIONE REPLICATA DAGLI ORIGINALI		
	NUOVA PAVIMENTAZIONE AMBIENTI DI SERVIZIO		
	NUOVA PAVIMENTAZIONE LOCALI SERVIZI IGIENICI		

ABACO DELLE PAVIMENTAZIONI

	PEZZAME DI LASTRE DI TRAVERTINO (ESTERNO)
	QUADRI IN MATTONI DI COTTO POSATI A SPINA DI PESCE CON RIQUADRI IN TRAVERTINO
	CAMPO DI LASTRE IN MARMO BICROMO FORMANTE DISEGNO CON PERIMETRALE A FASCIA IN MARMO MONOCROMO
	LASTRE IN MARMO MONOCROMO (REPLICATE DALL'ORIGINALE NELLE NP)
	CAMPO DI LASTRE IN MARMO MONOCROMO CON PERIMETRALE A FASCIA DI COLORE CONTRASTANTE
	CAMPO DI LASTRE IN MARMO MONOCROMO CON PERIMETRALE A FASCIA DI COLORE CONTRASTANTE
	CAMPO DI LASTRE IN MARMO MONOCROMO CON PERIMETRALE A FASCIA DI COLORE CONTRASTANTE
	MARMETTE IN PEZZAME DI DI PIETRE COLORATE
	MARMETTE IN PASTA DI GRANIGLIA (REPLICATE DALL'ORIGINALE NELLE NP)
	LASTRE IN MARMO CARRARA DI 40x40 COLORE P4
	LASTRE DI TRAVERTINO
	CAMPI IN MATTONI DI COTTO POSATI A CORRENTI CON FASCIE IN TRAVERTINO
	PAVIMENTO IN CEMENTO AUTOLIVELLANTE
	SOGLIE E COPERTINE IN MARMO O TRAVERTINO
	CIGLI ESTERNI IN TRAVERTINO
	SCALE ESTERNE IN TRAVERTINO
	CORPI SCALA RIVESTIMENTO IN MARMO CARRARA


● PARETI E PORTE IN VETRO DI SICUREZZA STRATIFICATO, TEMPERATO, EXTRACHIRO.
● PARETI E PORTE IN VETRO DI SICUREZZA STRATIFICATO, ANTIREFLESSO, ANTIFURTO.
● PARETI E PORTE IN VETRO DI SICUREZZA STRATIFICATO, REI 120, EXTRACHIRO.

ROMA CAPITALE
SOVRINTENDENZA AI BENI CULTURALI
MONUMENTI DI ROMA
VILLA FARINACCI MUNICIPIO V
RESTAURO E ADEGUAMENTO FUNZIONALE
PER LA REALIZZAZIONE DELLA SEDE DEL CENTRO PARCHI DEL MINISTERO PER L'AMBIENTE E DI UNA BIBLIOTECA DEL V MUNICIPIO
PROGETTO REALIZZATO
PIANO INVESTIMENTI 2002, PROGETTO DA, CENTRO DI COSTO 884, OPERA N°1472387 e 0210254087

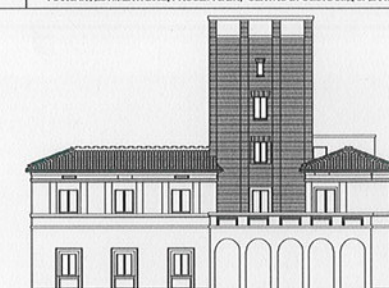

IL SOVRINTENDENTE BLOCCO	Dott.	U. Stronati
DIRETTORE TECNICO TERRITORIALE	Arch.	M. Anselmi
DIRETTORE MONUMENTI DI ROMA	Arch.	F. Giovannelli
RESPONSABILE DEL PROCEDIMENTO E DEI LAVORI	Arch.	M. De Cesare
PROGETTO DI RESTAURO:	Arch.	R. Rossi
COLLABORAZIONE AL PROGETTO DI RESTAURO:	Arch.	S. Giordano
PROGETTO AREA ESTERNA:	Arch.	R. Rossi
DIREZIONE LAVORI	Arch.	S. Giordano
DIRETTORE OPERATIVO	Geom.	P. Tanzi
INDIRIZZO STORICO-ARTISTICO SOVRINTENDENZA BLOCCO - VILLE E PARCHI STORICI	Dott. Dott.ssa	A. Crumena E. Ronchetti

DATA	MARZO 2011	PROGETTO REALIZZATO (AS BUILT)	TAVOLA
FILE	PAR_P05_0.11.03	PIANTA PIANO TERZO	P05
SCALA	1:50		

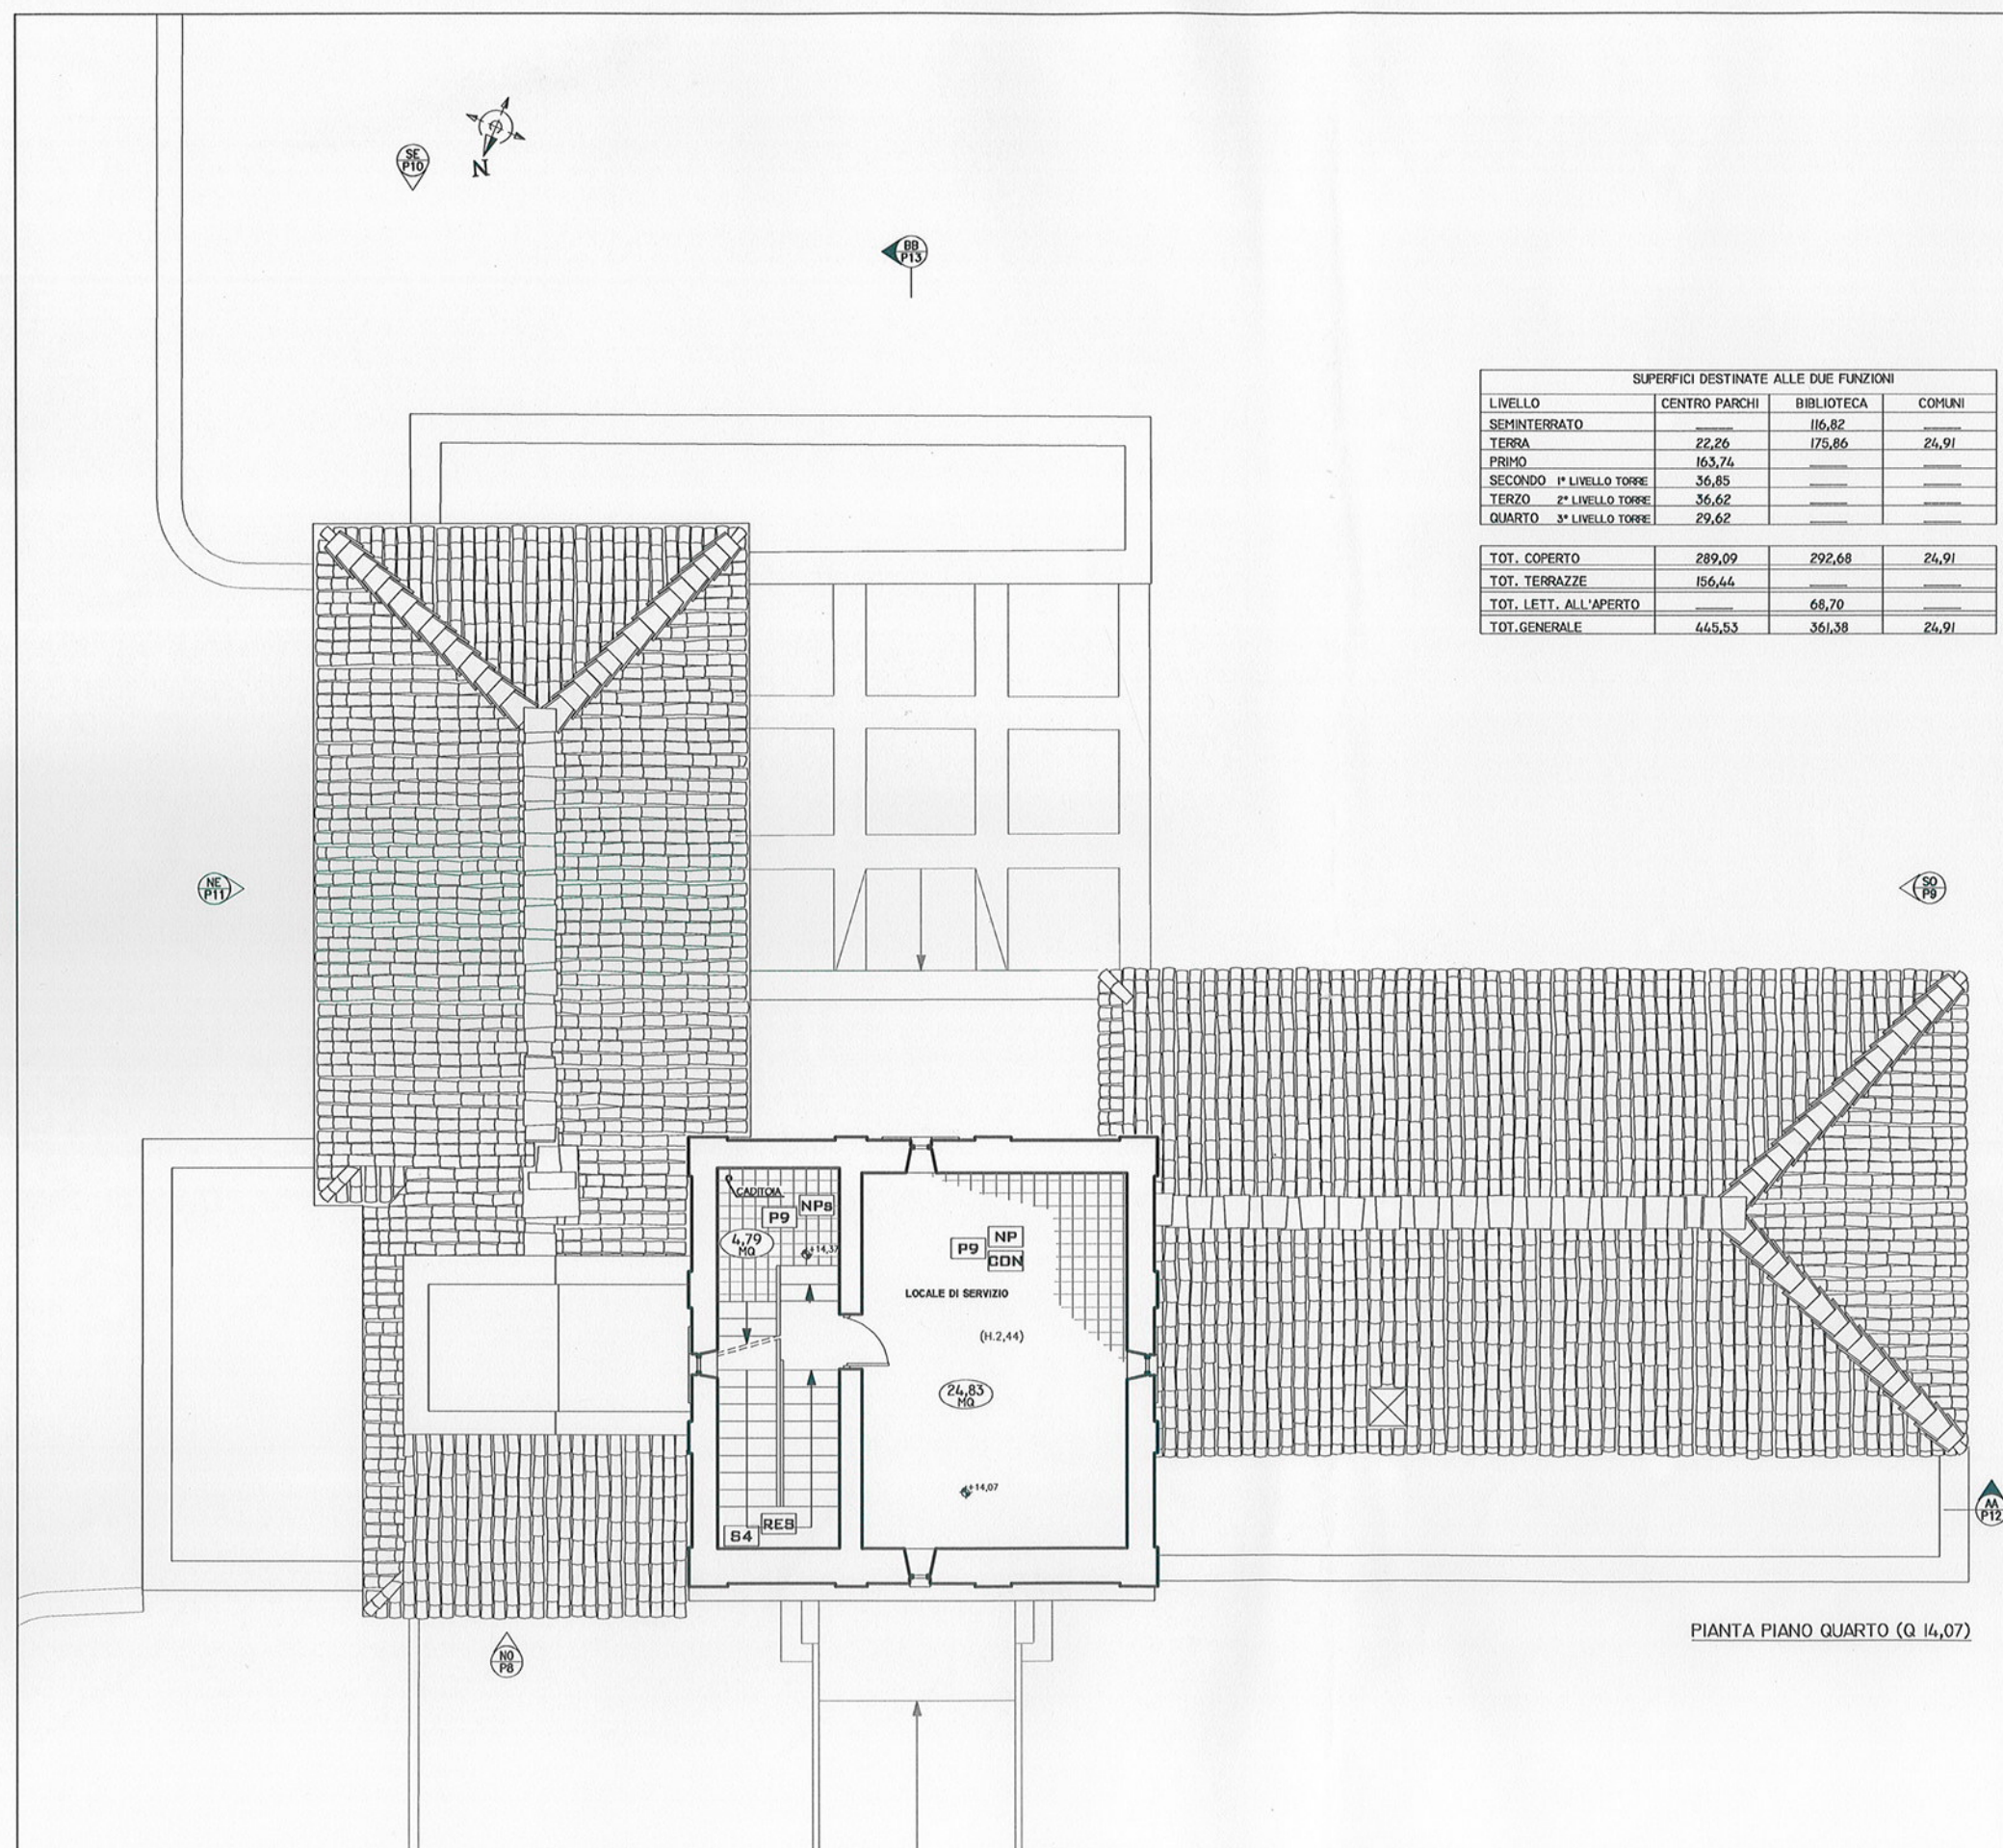

SUPERFICI DESTINATE ALLE DUE FUNZIONI			
LIVELLO	CENTRO PARCHI	BIBLIOTECA	COMUNI
SEMINTERRATO		116,82	
TERRA	22,26	175,86	24,91
PRIMO	163,74		
SECONDO 1° LIVELLO TORRE	36,85		
TERZO 2° LIVELLO TORRE	36,62		
QUARTO 3° LIVELLO TORRE	29,62		
TOT. COPERTO	289,09	292,68	24,91
TOT. TERRAZZE	156,44		
TOT. LETT. ALL'APERTO		68,70	
TOT. GENERALE	445,53	361,38	24,91

LEGENDA

INGRESSO PRINCIPALE ACCESSIBILE AL PUBBLICO (ANCHE DISABILI)
 USCITE PRINCIPALI ACCESSIBILI AL PUBBLICO (ANCHE DISABILI)
 INGRESSO SECONDARIO PEDONALE E/O DI SERVIZIO ACCESSIBILE (ANCHE DISABILI)

ASCENSORE ACCESSIBILE (ANCHE DISABILI)
 PIATTAFORMA ELEVATRICE ACCESSIBILE (ANCHE DISABILI)
 SERVIZI IGIENICI ACCESSIBILI (ANCHE DISABILI)

INTERVENTI SULLE PAVIMENTAZIONI E ALTRI MATERIALI ESISTENTI

RECUPERO DELLE PAVIMENTAZIONI ORIGINALI (LEVIGATURA, STUCCATURA, PIOMBATURA, PICCOLE INTEGRAZIONI)
 RIMOZIONE STOCCAGGIO E CERNITA ELEMENTI NECESSARI AL RIPRISTINO
 RIPRISTINO PAVIMENTAZIONE CON RECUPERO MATERIALI ESISTENTI ED APPORTO DI NUOVI ELEMENTI
 NUOVA PAVIMENTAZIONE REPLICATA DAGLI ORIGINALI
 NUOVA PAVIMENTAZIONE AMBIENTI DI SERVIZIO
 NUOVA PAVIMENTAZIONE LOCALI SERVIZI IGIENICI

CONSOLIDAMENTO STATICO

ABACO DELLE PAVIMENTAZIONI VEDI DOCUMENTAZIONE FOTOGRAFICA (TAVOLA DF)

P1 PEZZAME DI LASTRE DI TRAVERTINO (ESTERNO)
P2 QUADRI IN MATTONI DI COTTO POSATI A SPINA DI PESCE CON RIQUADRI IN TRAVERTINO
P3 CAMPO DI LASTRE IN MARMO BICOLORE FORNANTE DISEGNO CON PERIMETRALE A FASCIA IN MARMO MONOCROMO
P4 LASTRE IN MARMO MONOCROMO (REPLICATE DALL'ORIGINALE NELLE NP)
P5 CAMPO DI LASTRE IN MARMO MONOCROMO CON PERIMETRALE A FASCIA DI COLORE CONTRASTANTE
P6 CAMPO DI LASTRE IN MARMO MONOCROMO CON PERIMETRALE A FASCIA DI COLORE CONTRASTANTE
P7 CAMPO DI LASTRE IN MARMO MONOCROMO CON PERIMETRALE A FASCIA DI COLORE CONTRASTANTE
P8 MARMETTE IN PEZZAME DI DI PIETRE COLORATE
P9 MARMETTE IN PASTA DI GRANIGLIA (REPLICATE DALL'ORIGINALE NELLE NP)
P10 LASTRE IN MARMO CARRARA DI 40x40 COLORE P4
P11 LASTRE DI TRAVERTINO
P12 CAMPI IN MATTONI DI COTTO POSATI A CORRENTI CON FASCE IN TRAVERTINO
P13 PAVIMENTO IN CEMENTO AUTOLIVELLANTE
S4 SOGLIE E COPERTINE IN MARMO O TRAVERTINO
CE CIGLI ESTERNI IN TRAVERTINO

ST SCALE ESTERNE IN TRAVERTINO **S1,2..** CORPI SCALA RIVESTIMENTO IN MARMO CARRARA

PERCORSO TATTILE IN GOMMA PER DISABILI VISIVI (VEDI SCHEDA ALLEGATA A RELAZIONE TECNICA)
 PARETI E PORTE IN VETRO DI SICUREZZA STRATIFICATO, TEMPERATO, EXTRACHIARO.
 PARETI E PORTE IN VETRO DI SICUREZZA STRATIFICATO, ANTIRIFLESSO.
 PARETI E PORTE IN VETRO DI SICUREZZA STRATIFICATO, RET 120, EXTRACHIARO.

ROMA CAPITALE
SOVRINTENDENZA AI BENI CULTURALI
MONUMENTI DI ROMA

VILLA FARINACCI MUNICIPIO V

RESTAURO E ADEGUAMENTO FUNZIONALE
PER LA REALIZZAZIONE DELLA SEDE DEL CENTRO PARCHI DEL MINISTERO PER L'AMBIENTE E DI UNA BIBLIOTECA DEL V. MUNICIPIO

PROGETTO REALIZZATO
PIANO INVESTIMENTI 2002, PROGETTO DN, CENTRO DI COSTO 804, OPERA N°1473887 e 0215054087

IL SOVRINTENDENTE BB.CC. Dott. U. Broccoli

DIRETTORE TECNICO TERRITORIALE Arch. M. Anselmi

DIRETTORE MONUMENTI DI ROMA Arch. F. Giovenetti

RESPONSABILE DEL PROCEDIMENTO E DEI LAVORI Arch. M. De Cordero

PROGETTO DI RESTAURO: Arch. R. Rossi

COLLABORAZIONE AL PROGETTO DI RESTAURO: Arch. S. Giacobbe

PROGETTO AREA ESTERNA: Arch. R. Rossi

DIREZIONE LAVORI Arch. S. Giacobbe


DIRETTORE OPERATIVO Geom. P. Turchi

INDIRIZZO STORICO-ARTISTICO
SOVRINTENDENZA BB.CC. - VILLE E PARCHI STORICI Dott. A. Crumena
Dott. E. Ronchetti

DATA: MARZO 2011
FILE: FAR_P08_8.11.09
SCALA: 1:80

PROGETTO REALIZZATO (AS BUILT)
PIANTA PIANO QUARTO

TAVOLA
P06

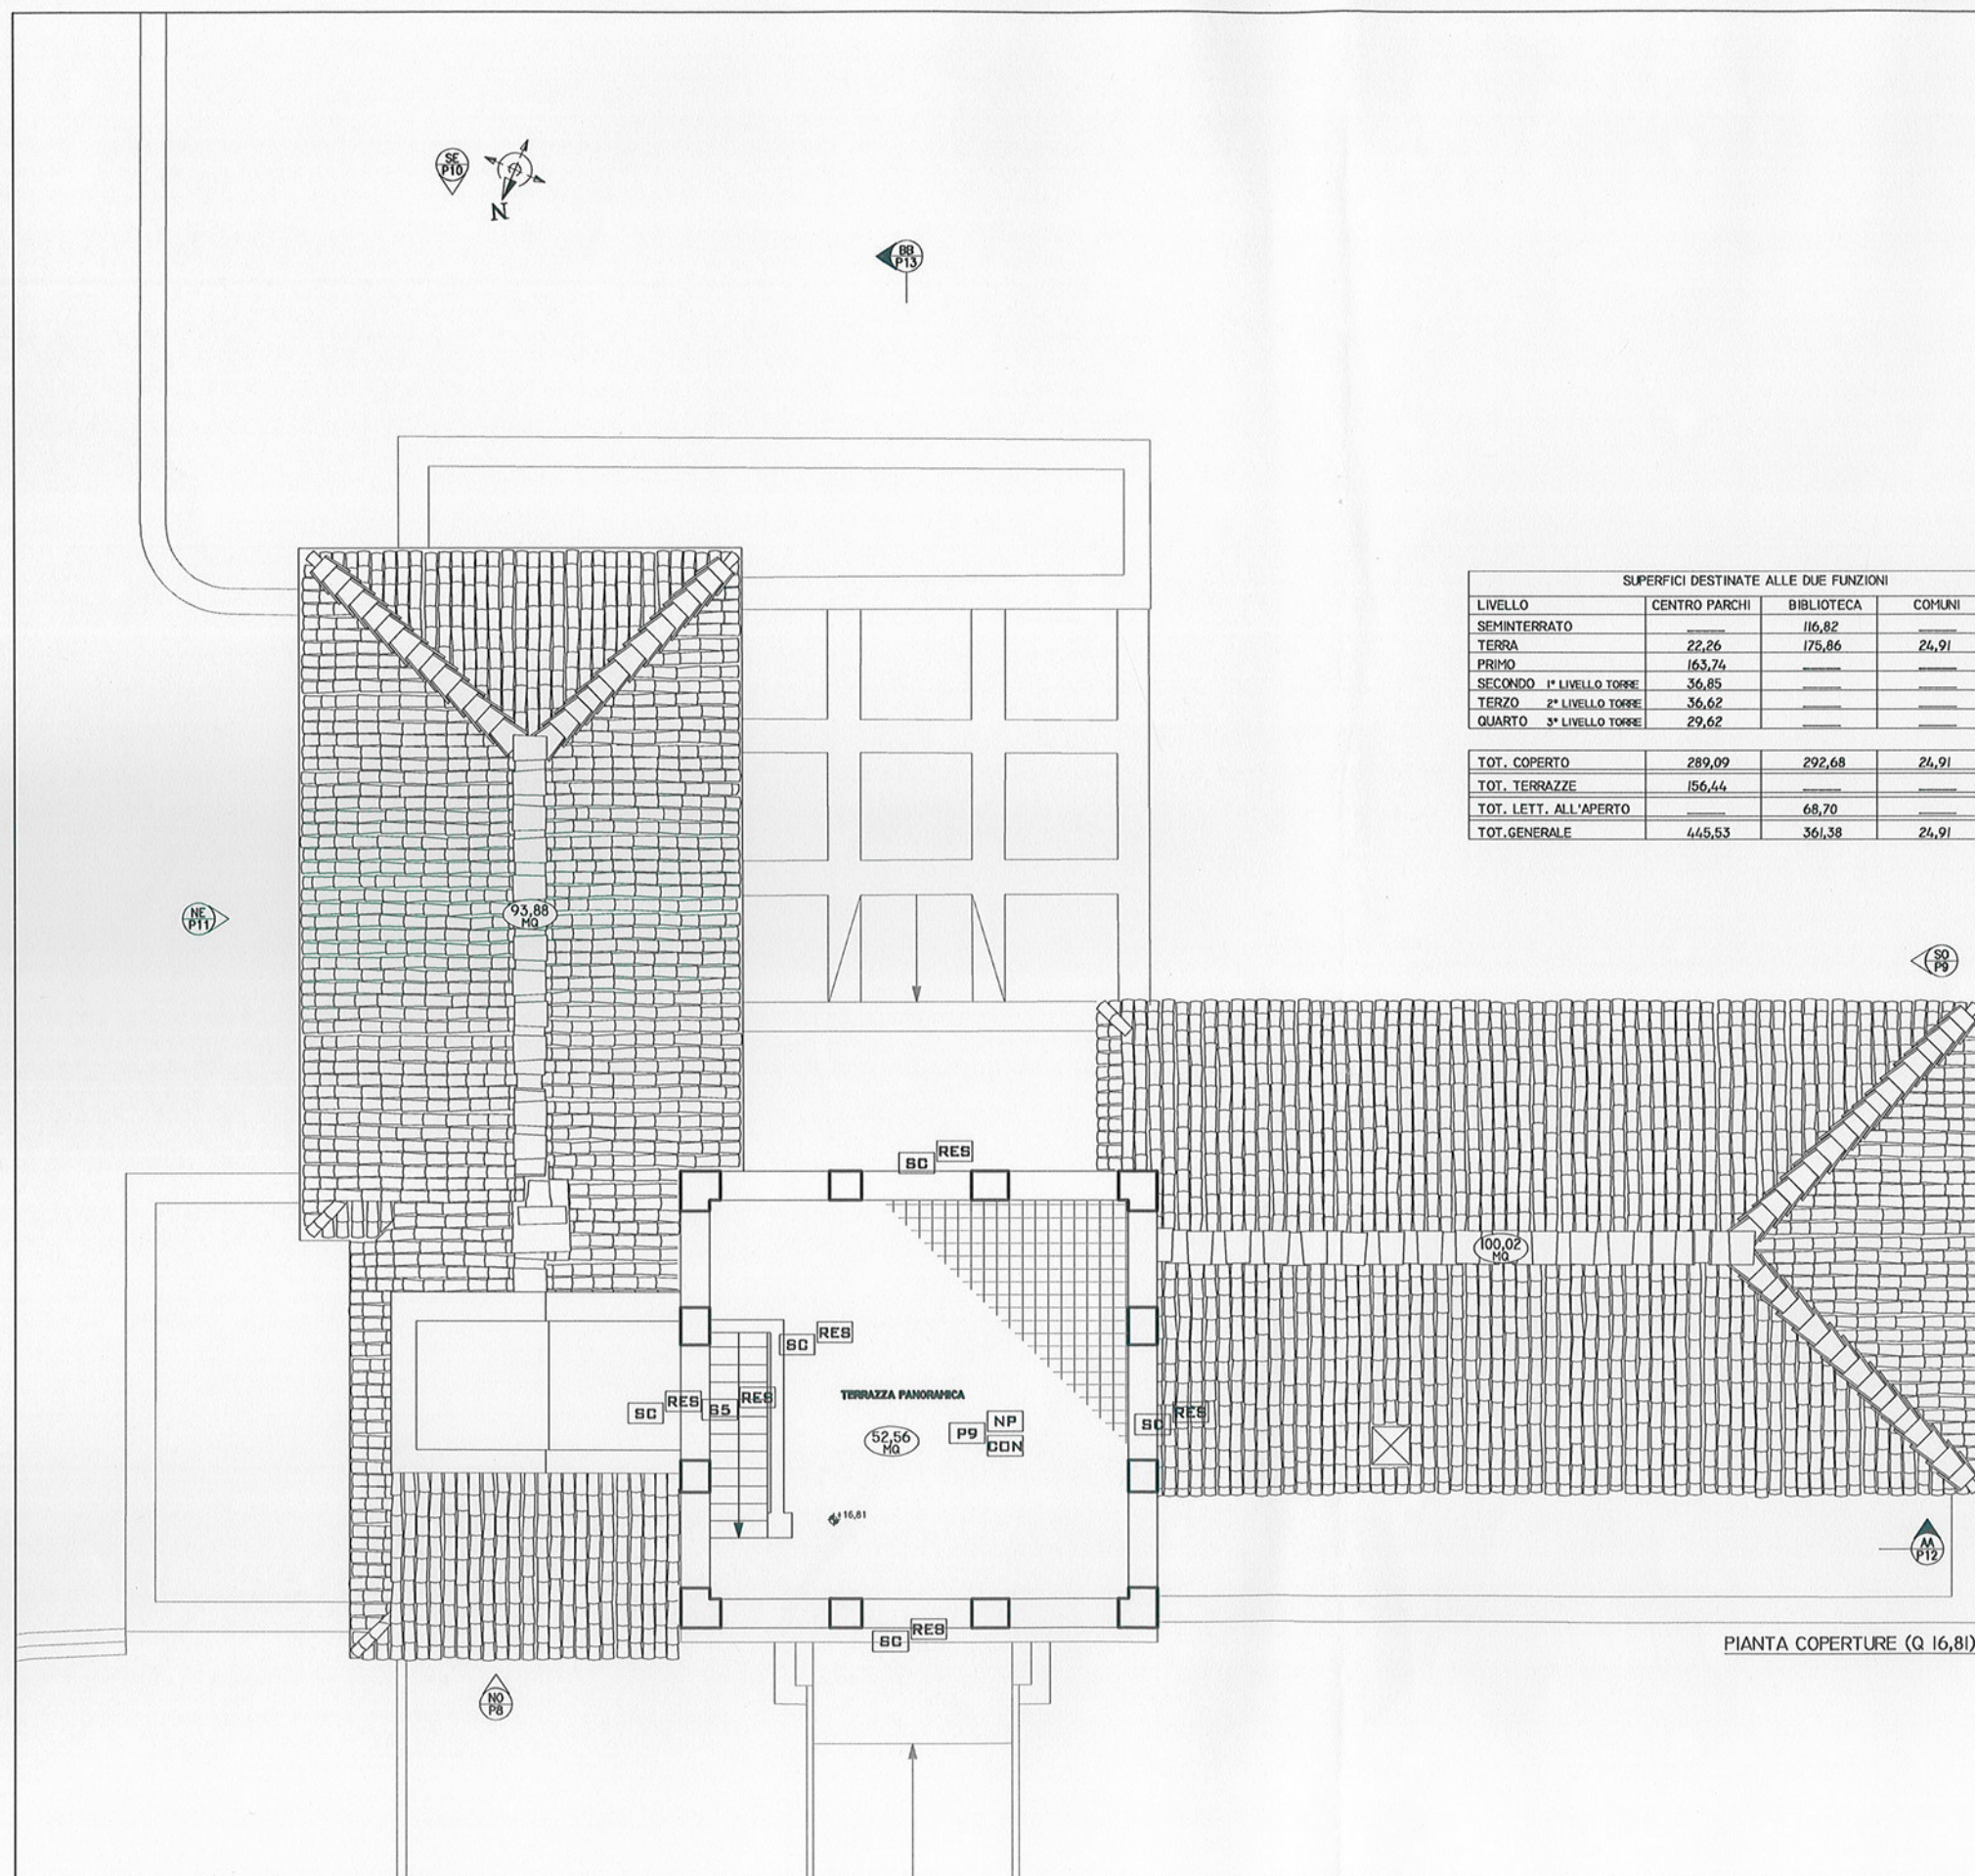

SUPERFICI DESTINATE ALLE DUE FUNZIONI			
LIVELLO	CENTRO PARCHI	BIBLIOTECA	COMUNI
SEMINTERRATO		116,82	
TERRA	22,26	175,86	24,91
PRIMO	163,74		
SECONDO 1° LIVELLO TORRE	36,85		
TERZO 2° LIVELLO TORRE	36,62		
QUARTO 3° LIVELLO TORRE	29,62		
TOT. COPERTO	289,09	292,68	24,91
TOT. TERRAZZE	156,44		
TOT. LETT. ALL'APERTO		68,70	
TOT. GENERALE	445,53	361,38	24,91

LEGENDA

	INGRESSO PRINCIPALE ACCESSIBILE AL PUBBLICO (ANCHE DISABILI)		ASCENSORE ACCESSIBILE (ANCHE DISABILI)
	USCITE PRINCIPALI ACCESSIBILI AL PUBBLICO (ANCHE DISABILI)		PIATTAFORMA ELEVATRICE ACCESSIBILE (ANCHE DISABILI)
	INGRESSO SECONDARIO PEDONALE E/O DI SERVIZIO ACCESSIBILE (ANCHE DISABILI)		SERVIZI IGIENICI ACCESSIBILI (ANCHE DISABILI)

INTERVENTI SULLE PAVIMENTAZIONI E ALTRI MATERIALI ESISTENTI

	RECUPERO DELLE PAVIMENTAZIONI ORIGINALI (LEVIGATURA, STUCCATURA, PIGNATURA, PICCOLE INTEGRAZIONI)		CONSOLIDAMENTO STATICO
	RIMOZIONE STOCCAGGIO E CERNITA ELEMENTI NECESSARI AL RIPRISTINO		
	RIPRISTINO PAVIMENTAZIONE CON RECUPERO MATERIALI ESISTENTI ED AFFORTO DI NUOVI ELEMENTI		
	NUOVA PAVIMENTAZIONE REPLICATA DAGLI ORIGINALI		
	NUOVA PAVIMENTAZIONE AMBIENTI DI SERVIZIO		
	NUOVA PAVIMENTAZIONE LOCALI SERVIZI IGIENICI		

ABACO DELLE PAVIMENTAZIONI

VEDI DOCUMENTAZIONE FOTOGRAFICA (TAVOLA DF)

	PEZZANE DI LASTRE DI TRAVERTINO (ESTERNO)
	QUADRI IN MATTONI DI COTTO POSATI A SPINA DI PESCE CON RIQUADRI IN TRAVERTINO
	CAMPO DI LASTRE IN MARMO BICROMO FORMANTE DISEGNO CON PERIMETRALE A FASCIA IN MARMO MONOCROMO
	LASTRE IN MARMO MONOCROMO (REPLICATE DALL'ORIGINALE NELLE NP)
	CAMPO DI LASTRE IN MARMO MONOCROMO CON PERIMETRALE A FASCIA DI COLORE CONTRASTANTE
	CAMPO DI LASTRE IN MARMO MONOCROMO CON PERIMETRALE A FASCIA DI COLORE CONTRASTANTE
	CAMPO DI LASTRE IN MARMO MONOCROMO CON PERIMETRALE A FASCIA DI COLORE CONTRASTANTE
	MARMETTE IN PEZZANE DI DI PIETRE COLORATE
	MARMETTE IN PASTA DI GRANIGLIA (REPLICATE DALL'ORIGINALE NELLE NP)
	LASTRE IN MARMO CARRARA DI COLORE P4
	LASTRE DI TRAVERTINO
	CAMPI IN MATTONI DI COTTO POSATI A CORRENTI CON FASCIE IN TRAVERTINO
	PAVIMENTO IN CEMENTO AUTOLIVELLANTE
	SOGLIE E COPERTINE IN MARMO O TRAVERTINO
	CIGLI ESTERNI IN TRAVERTINO
	SCALE ESTERNE IN TRAVERTINO
	CORPI SCALA RIVESTIMENTO IN MARMO CARRARA

PERCORSO TATTILE IN GOMMA, PER DISABILI VISIVI (VEDI SCHEDA ALLEGATA A RELAZIONE TECNICA)

● PARETI E PORTE IN VETRO DI SICUREZZA STRATIFICATO, TEMPERATO, EXTRACHIAIRO.

●● PARETI E PORTE IN VETRO DI SICUREZZA STRATIFICATO, ANTIEFFRAZIONE, ANTIRIFLESSO.

●●● PARETI E PORTE IN VETRO DI SICUREZZA STRATIFICATO, REI 120, EXTRACHIAIRO.



ROMA CAPITALE SOVRINTENDENZA AI BENI CULTURALI MONUMENTI DI ROMA


VILLA FARINACCI MUNICIPIO V

RESTAURO E ADEGUAMENTO FUNZIONALE

PER LA REALIZZAZIONE DELLA SEDE DEL CENTRO PARCHI DEL MINISTERO PER L'AMBIENTE E DI UNA BIBLIOTECA DEL V MUNICIPIO

PROGETTO REALIZZATO

PIANO INVESTIMENTI 2002, PROGETTO DA, CENTRO DI CORTO MIA, OPERA N° 02/1472087 e 02/1526/007

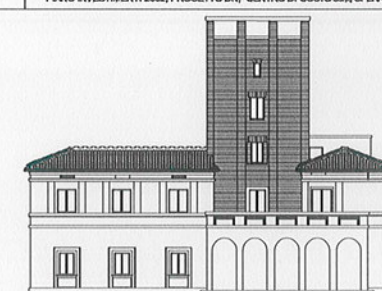

IL SOVRINTENDENTE BB.CC.

Dott. U. Broccoli

DIRETTORE TECNICO TERRITORIALE

Arch. M. Anestesi

DIRETTORE MONUMENTI DI ROMA

Arch. F. Giovannelli

RESPONSABILE DEL PROCEDIMENTO E DEI LAVORI

Arch. M. De Cerolis

PROGETTO DI RESTAURO:

Arch. R. Rossi

COLLABORAZIONE AL PROGETTO DI RESTAURO:

Arch. S. Giacchini

PROGETTO AREA ESTERNA:

Arch. R. Rossi

DIREZIONE LAVORI

Arch. S. Giacchini

DIRETTORE OPERATIVO

Arch. R. Rossi

INDIRIZZO STORICO-ARTISTICO

Arch. P. Tassi

SOVRINTENDENZA BB.CC. - VILLE E PARCHI STORICI

Arch. A. Cerone

INDIRIZZO STORICO-ARTISTICO

Dott. E. Ronchetti

DATA
FILE
SCALA

MARZO 2011
FAR 107, 0.11.03
1:50

PROGETTO REALIZZATO (AS BUILT)
PIANTA COPERTURE

TAVOLA
P07




ROMA CAPITALE
SOVRAINTENDENZA AI BENI CULTURALI
MONUMENTI DI ROMA

VILLA FARINACCI MUNICIPIO V

RESTAURO E ADEGUAMENTO FUNZIONALE
PER LA REALIZZAZIONE DELLA SEDE DEL CENTRO PARCHI DEL MINISTERO PER L'AMBIENTE
E DI UNA BIBLIOTECA DEL V MUNICIPIO

PROGETTO REALIZZATO

PIANO RIVESTIMENTI 2002, PROGETTO DR, CENTRO DI COSTO BIM, C/SP/N°021472807 e 021825007

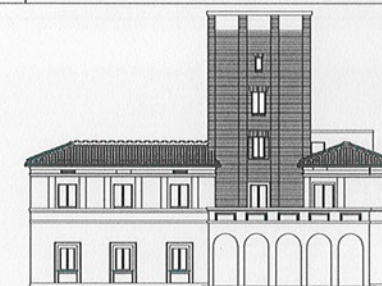

IL SOVRAINTENDENTE B.C.C.

Dott. U. Biondi

DIRETTORE TECNICO TERRITORIALE

Arch. M. Anselmi

DIRETTORE MONUMENTI DI ROMA

Arch. F. Giovenetti

RESPONSABILE DEL PROCEDIMENTO E DEI LAVORI

Arch. M. De Carolis

PROGETTO DI RESTAURO:

Arch. R. Rossi

COLLABORAZIONE AL PROGETTO DI RESTAURO:

Arch. S. Giovenetti

PROGETTO AREA ESTERNA:

Arch. R. Rossi

DIREZIONE LAVORI

Arch. S. Giovenetti

DIRETTORE OPERATIVO

Geom. P. Tanoli


INDIRIZZO STORICO-ARTISTICO
SOVRAINTENDENZA B.C.C. - VILLE E PARCHI STORICI

Dott. A. Cremonesi
Dott.ssa E. Ronchetti

DATA MARZO 2011
FILE FAR_P08_0.11.03
SCALA 1:50

PROGETTO REALIZZATO (AS BUILT)
PROSPETTO NORD OVEST

TAVOLA
P08

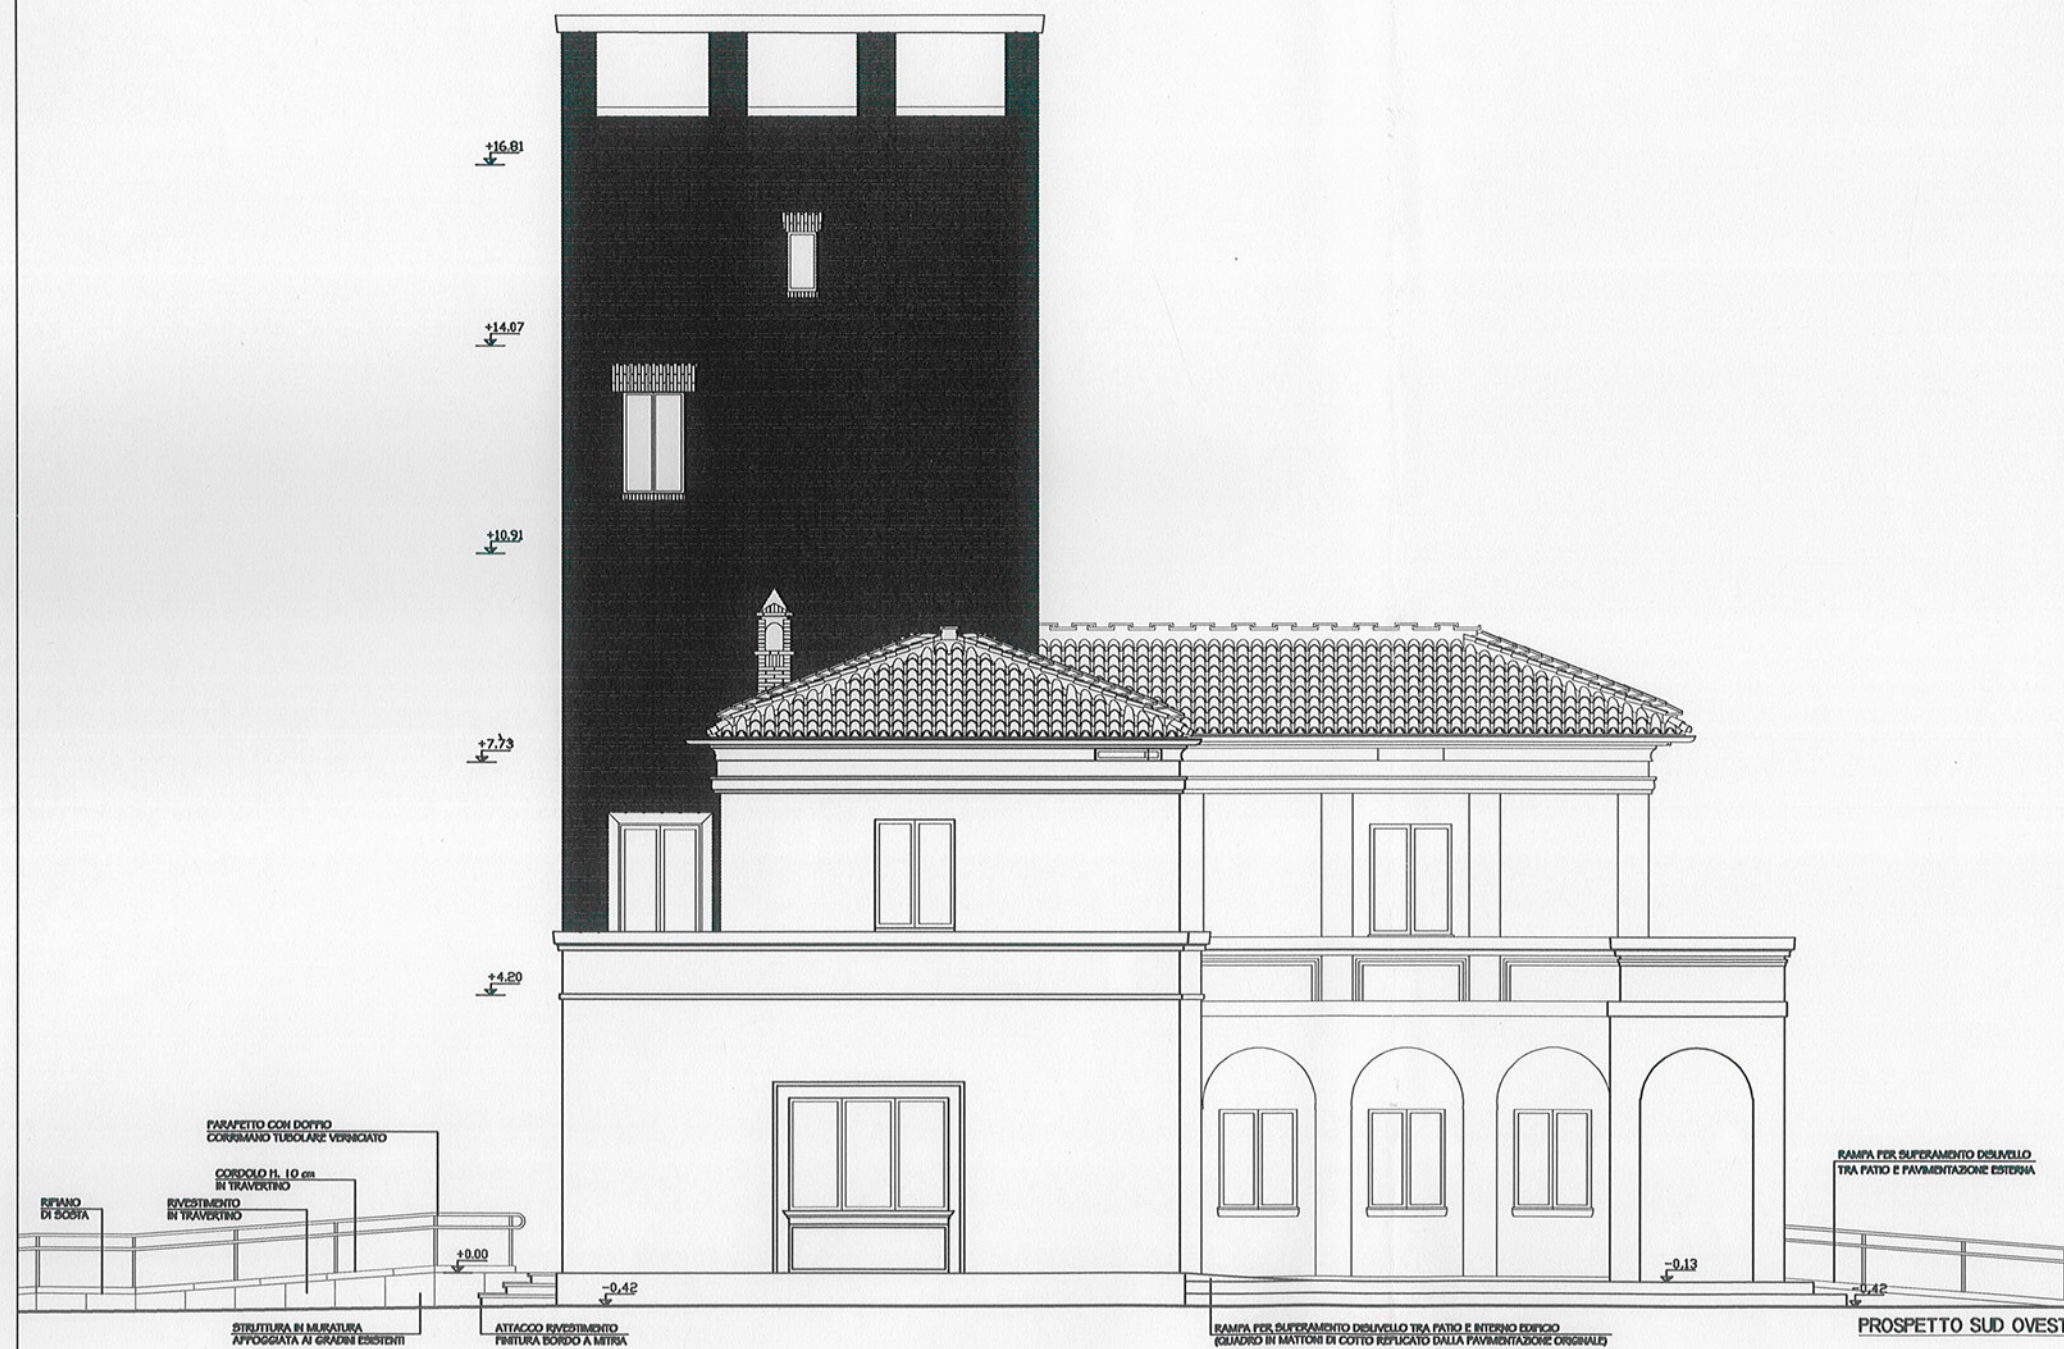


ROMA CAPITALE
SOVRAINTENDENZA AI BENI CULTURALI
MONUMENTI DI ROMA

VILLA FARINACCI MUNICIPIO V

RESTAURO E ADEGUAMENTO FUNZIONALE
PER LA REALIZZAZIONE DELLA REDE DEL CENTRO PARCII DEL MINISTERO PER L'AMBIENTE
E DI UNA BIBLIOTECA DEL V MUNICIPIO

PROGETTO REALIZZATO

PIANO RIVESTIMENTI 2002, PROGETTO DEL CENTRO DI COSTO 888, OPERA N°0214/23087 e 021425/0307

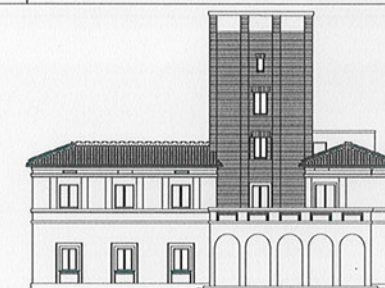

IL SOVRAINTENDENTE BB.CC.

Dati U. Broccoli

DIRETTORE TECNICO TERRITORIALE

Arch. M. Anselmi

DIRETTORE MONUMENTI DI ROMA

Arch. F. Giovannelli

RESPONSABILE DEL PROCEDIMENTO E DEI LAVORI

Arch. M. De Carolis

PROGETTO DI RESTAURO:

Arch. R. Rossi

COLLABORAZIONE AL PROGETTO DI RESTAURO:

Arch. S. Gioielli

PROGETTO AREA ESTERNA:

Arch. R. Rossi

DIREZIONE LAVORI

Arch. R. Rossi

DIRETTORE OPERATIVO

Geom. P. Tarulli

INDIRIZZO STORICO-ARTISTICO

Dott. A. Crismona


SOVRAINTENDENZA BB.CC. - VILLE E PARCII STORICI

Dott. E. Ronchetti

DATA MARZO 2011
FILE FAR_709_0.11.03
SCALA 1:50

PROGETTO REALIZZATO (AS BUILT)
PROSPETTO SUD OVEST

TAVOLA
P09

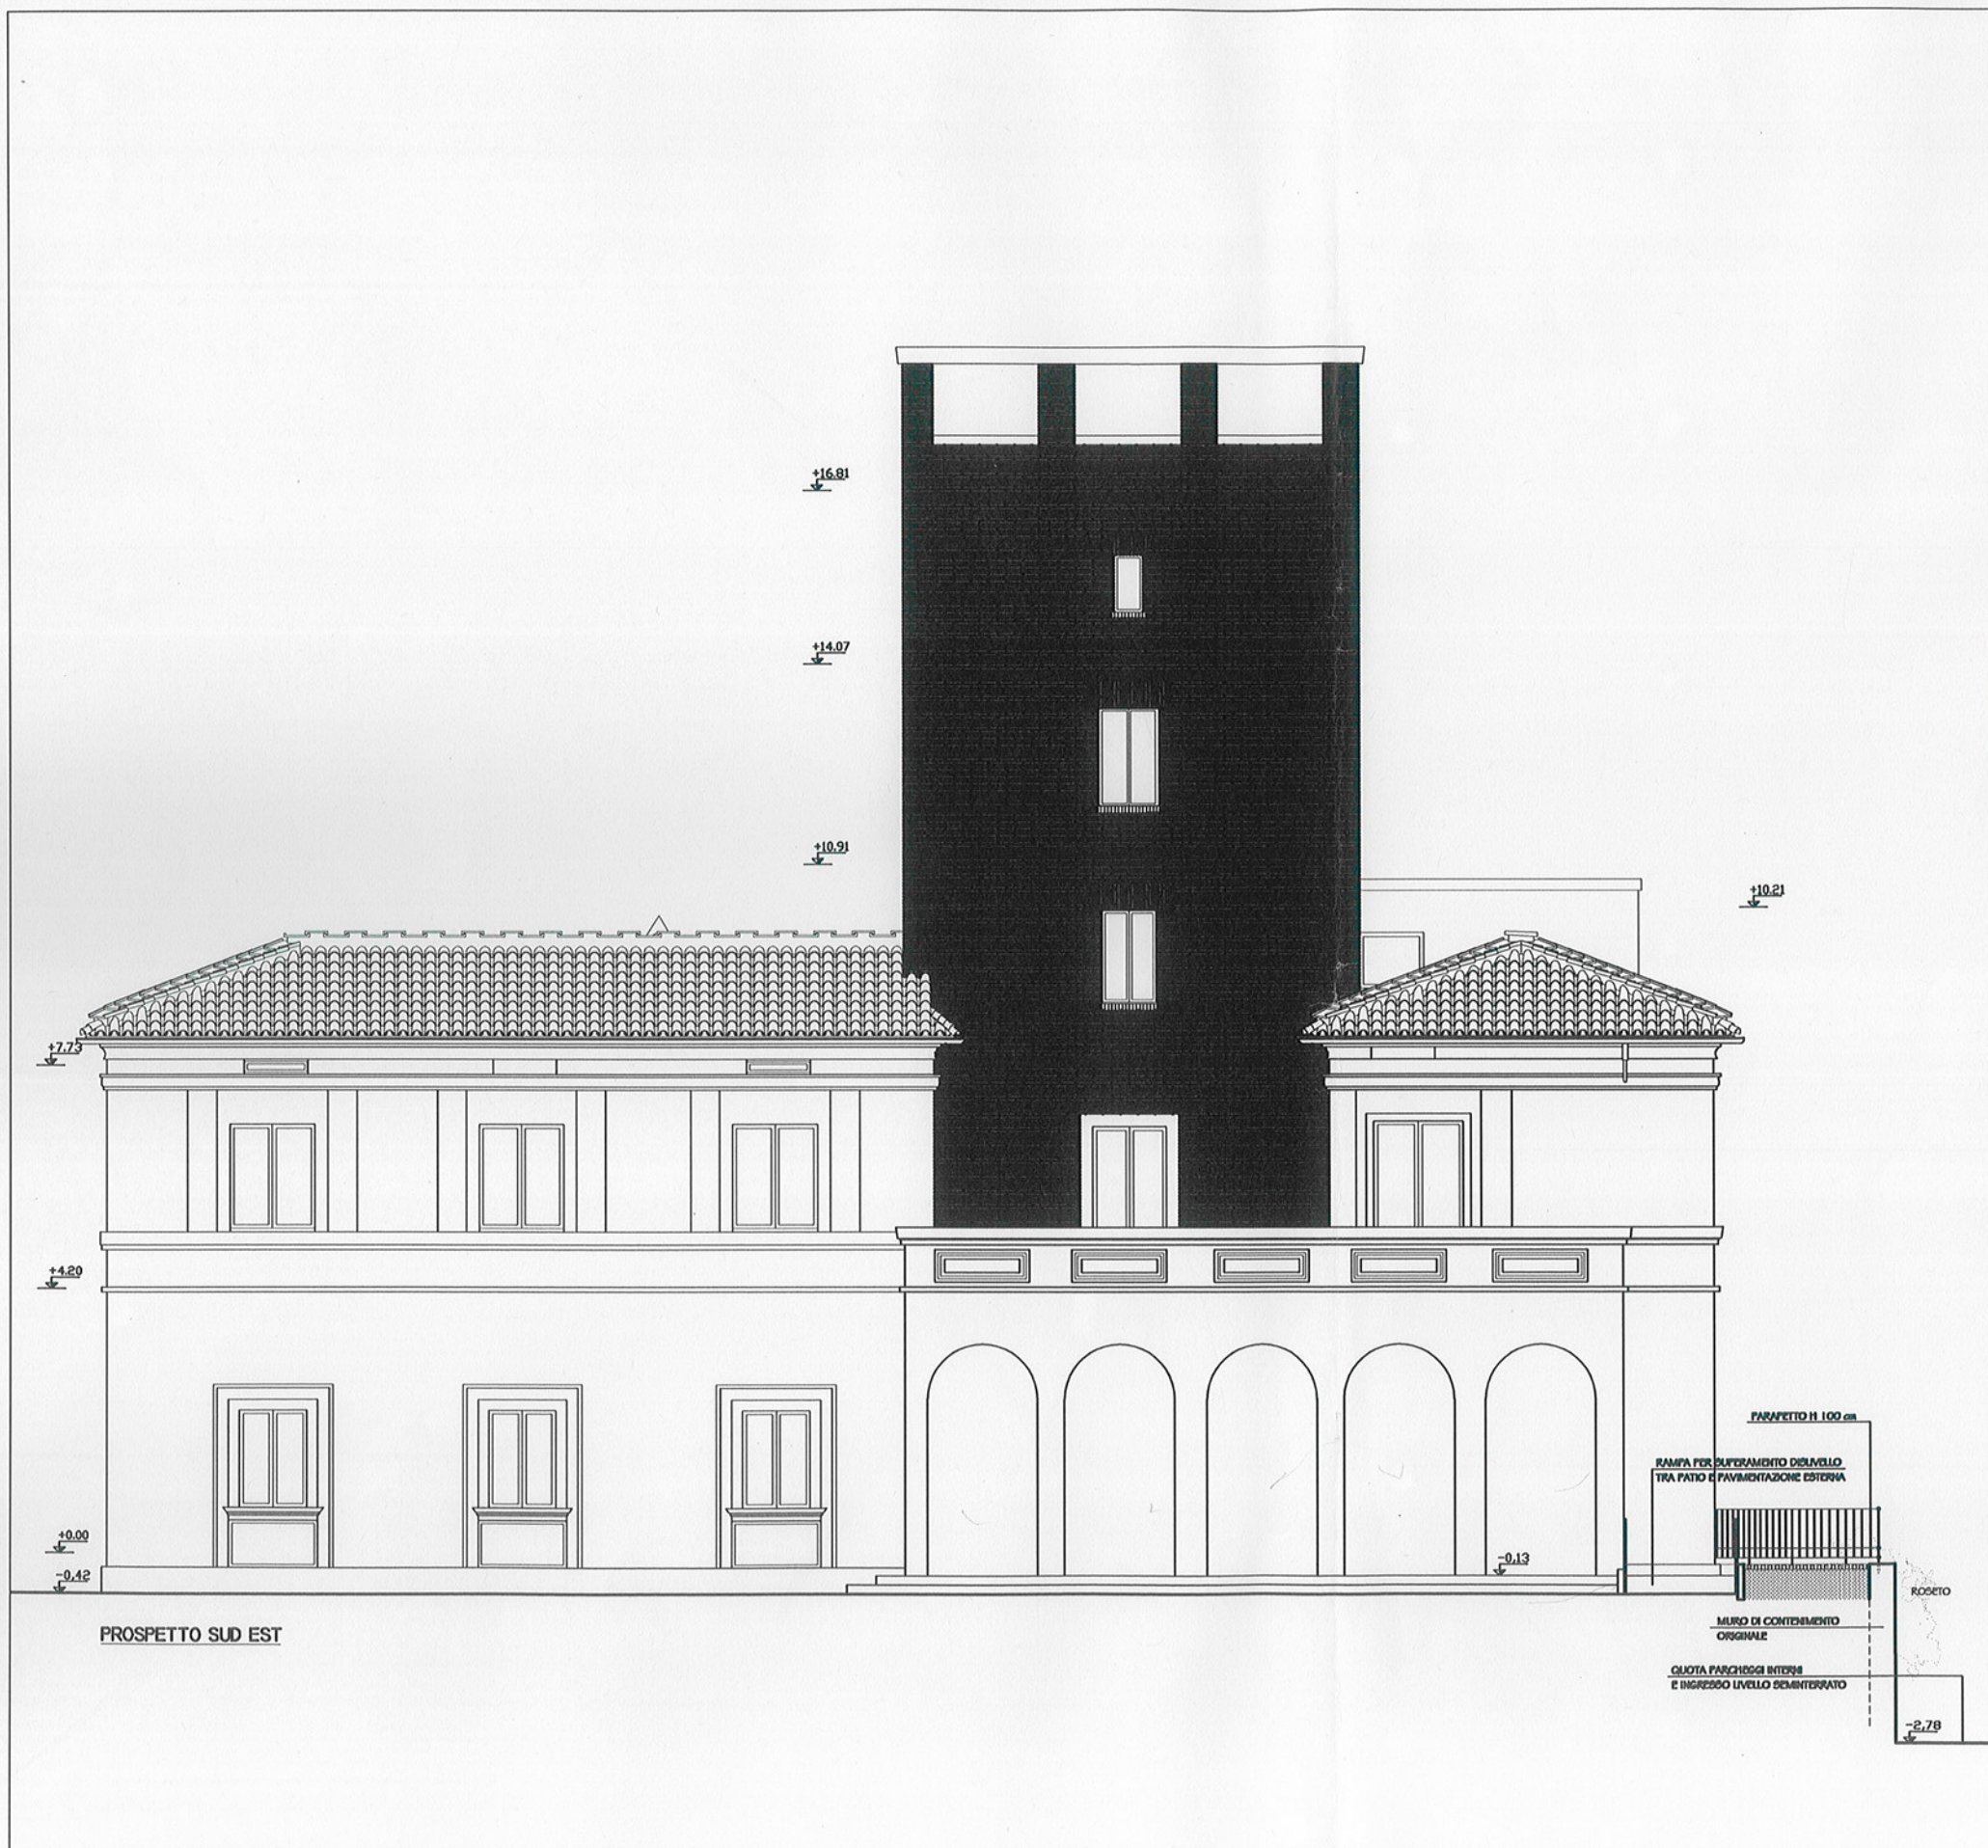

ROMA CAPITALE
SOVRAINTENDENZA AI BENI CULTURALI
MONUMENTI DI ROMA
VILLA FARINACCI MUNICIPIO V
RESTAURO E ADEGUAMENTO FUNZIONALE
 PER LA REALIZZAZIONE DELLA SEDE DEL CENTRO PARCHI DEL MINISTERO PER L'AMBIENTE
 E DI UNA BIBLIOTECA DEL V MUNICIPIO
PROGETTO REALIZZATO
 PIANO INVESTIMENTI 2002, PROGETTO DN, CENTRO DI COSTO 588, OPERA N°021472087 a 0215264097

IL SOVRAINTENDENTE BB.CC.	Dott.	U. Broccoli
DIRETTORE TECNICO TERRITORIALE	Arch.	M. Anselmi
DIRETTORE MONUMENTI DI ROMA	Arch.	F. Giovannelli
RESPONSABILE DEL PROCEDIMENTO E DEI LAVORI	Arch.	M. De Carolis
PROGETTO DI RESTAURO:	Arch.	R. Rossi
COLLABORAZIONE AL PROGETTO DI RESTAURO:	Arch.	S. Cionelli
PROGETTO AREA ESTERNA:	Arch.	R. Rossi
DIREZIONE LAVORI	Arch.	R. Rossi
DIRETTORE OPERATIVO	Geom.	P. Tanilli
INDIRIZZO STORICO-ARTISTICO SOVRAINTENDENZA BB.CC. - VILLE E PARCHI STORICI	Dott. Dott.ssa	A. Camona E. Ronchetti

DATA	MARZO 2011	PROGETTO REALIZZATO (AS BUILT)	TAVOLA
FILE	FAR_P10_0.11.03	PROSPETTO SUD EST	P10
SCALA	1:50		



PROSPETTO NORD EST




ROMA CAPITALE
SOVRINTENDENZA AI BENI CULTURALI
MONUMENTI DI ROMA

VILLA FARINACCI MUNICIPIO V

RESTAURO E ADEGUAMENTO FUNZIONALE
PER LA REALIZZAZIONE DELLA SEDE DEL CENTRO PARCHI DEL MINISTERO PER L'AMBIENTE
E DI UNA BIBLIOTECA DEL V MUNICIPIO

PROGETTO REALIZZATO

PIANO INVESTIMENTI 2002, PROGETTO DN, CENTRO DI COSTO 884, OPERA N°021472807 a 0216356007

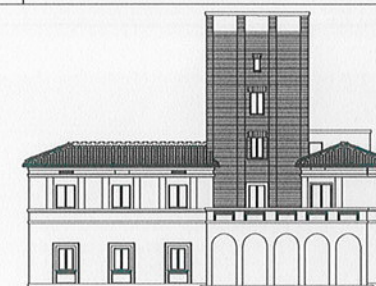


Dott. U. Broccoli

DIRETTORE TECNICO TERRITORIALE

Arch. M. Anselmi

DIRETTORE MONUMENTI DI ROMA

Arch. F. Giovannelli

RESPONSABILE DEL PROCEDIMENTO E DEI LAVORI

Arch. M. De Carolis

PROGETTO DI RESTAURO:

Arch. R. Rossi

COLLABORAZIONE AL PROGETTO DI RESTAURO:

Arch. S. Elia

PROGETTO AREA ESTERNA:

Arch. R. Rossi

DIREZIONE LAVORI

Arch. S. Elia

DIRETTORE OPERATIVO

Geom. P. Tassi

INDIRIZZO STORICO-ARTISTICO

SOVRINTENDENZA BB.CC. - VILLE E PARCHI STORICI

Dott. A. Ceroni


Dott. S. Elia

DATA
FILE
SCALA

MARZO 2011
FAR_P11_8.11.03
1:50

PROGETTO REALIZZATO (AS BUILT)
PROSPETTO NORD EST

TAVOLA
P11

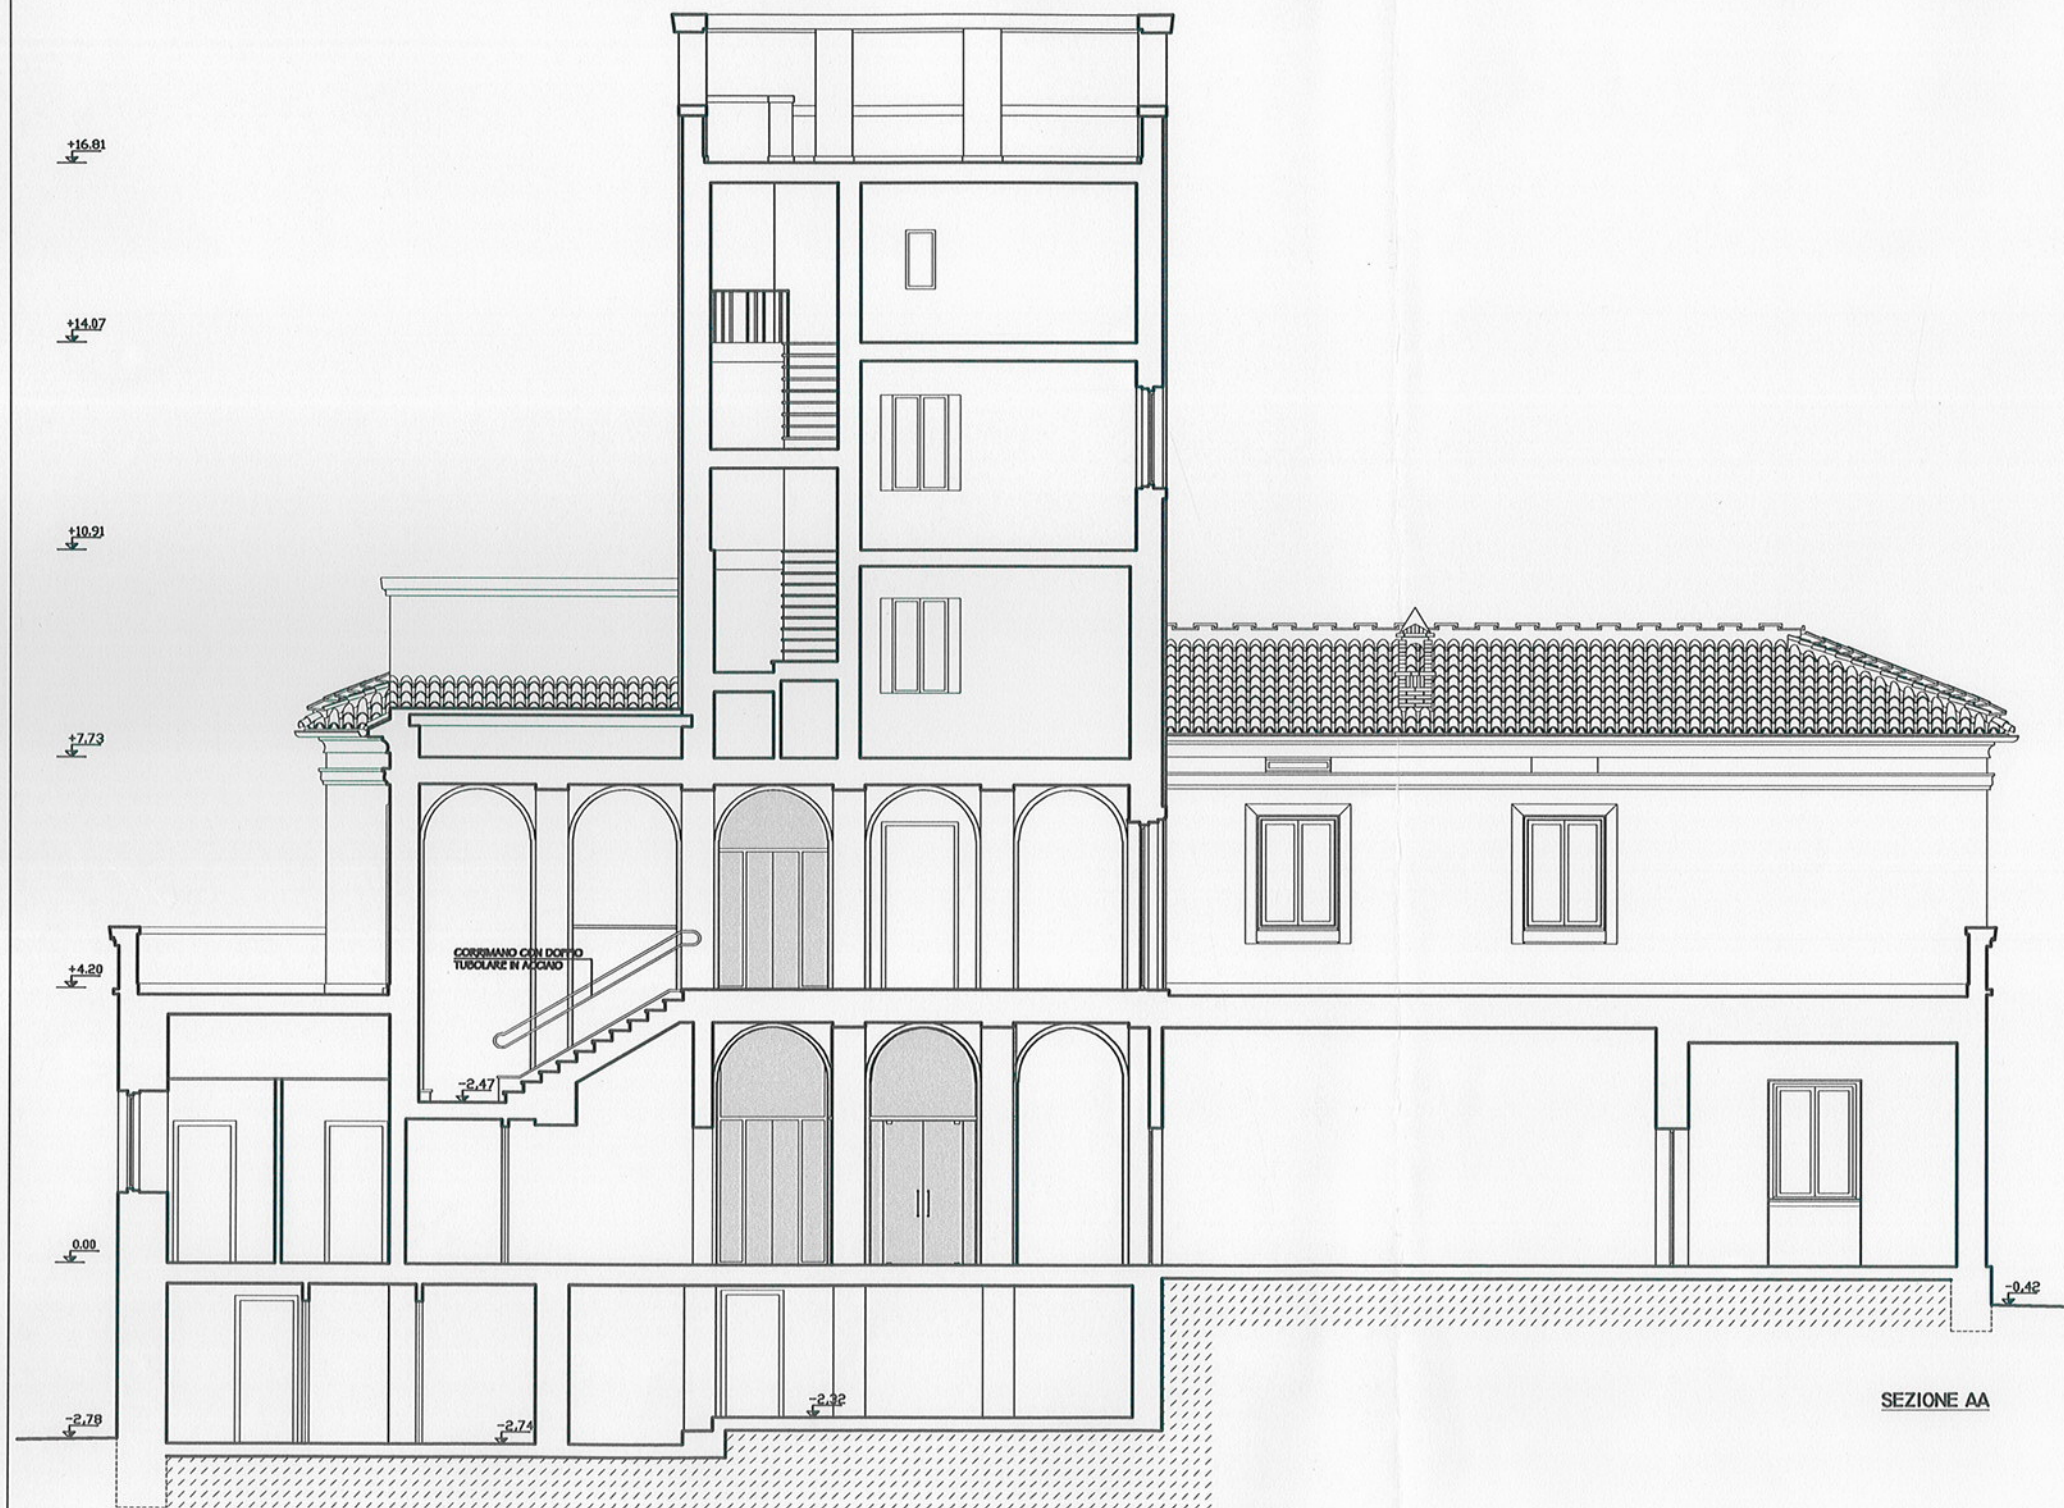


ROMA CAPITALE
SOVRINTENDENZA AI BENI CULTURALI
MONUMENTI DI ROMA

VILLA FARINACCI MUNICIPIO V

RESTAURO E ADEGUAMENTO FUNZIONALE
PER LA REALIZZAZIONE DELLA SEDE DEL CENTRO PARCHI DEL MINISTERO PER L'AMBIENTE
E DI UNA BIBLIOTECA DEL V MUNICIPIO

PROGETTO REALIZZATO

PIANO INVESTIMENTI 2002, PROGETTO DM, CENTRO DI COSTO 984, C/PERA N°02147/2002 e 021535/007

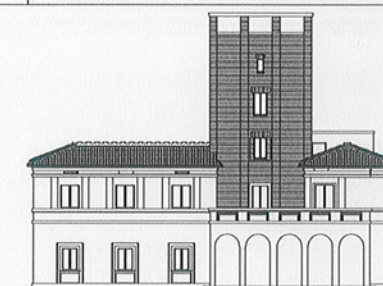

IL SOVRINTENDENTE BB.CC.

Dott. U. Broccoli

DIRETTORE TECNICO TERRITORIALE

Arch. M. Anselmi

DIRENTE MONUMENTI DI ROMA

Arch. F. Giovannelli

RESPONSABILE DEL PROCEDIMENTO E DEI LAVORI

Arch. M. De Carola

PROGETTO DI RESTAURO:

Arch. R. Rossi

COLLABORAZIONE AL PROGETTO DI RESTAURO:

Arch. S. Gioacchini

PROGETTO AREA ESTERNA:

Arch. R. Rossi

DIREZIONE LAVORI

Arch. R. Rossi

DIRETTORE OPERATIVO

Geom. P. Tenucci


INDIRIZZO STORICO-ARTISTICO
SOVRINTENDENZA BB.CC. - VILLE E PARCHI STORICI

Dott. A. Ceronza
E. Ronchelli


DATA MARZO 2011
FILE FAR_P12_8.11.03
SCALA 1:50

PROGETTO REALIZZATO (AS BUILT)
SEZIONE AA

TAVOLA
P12

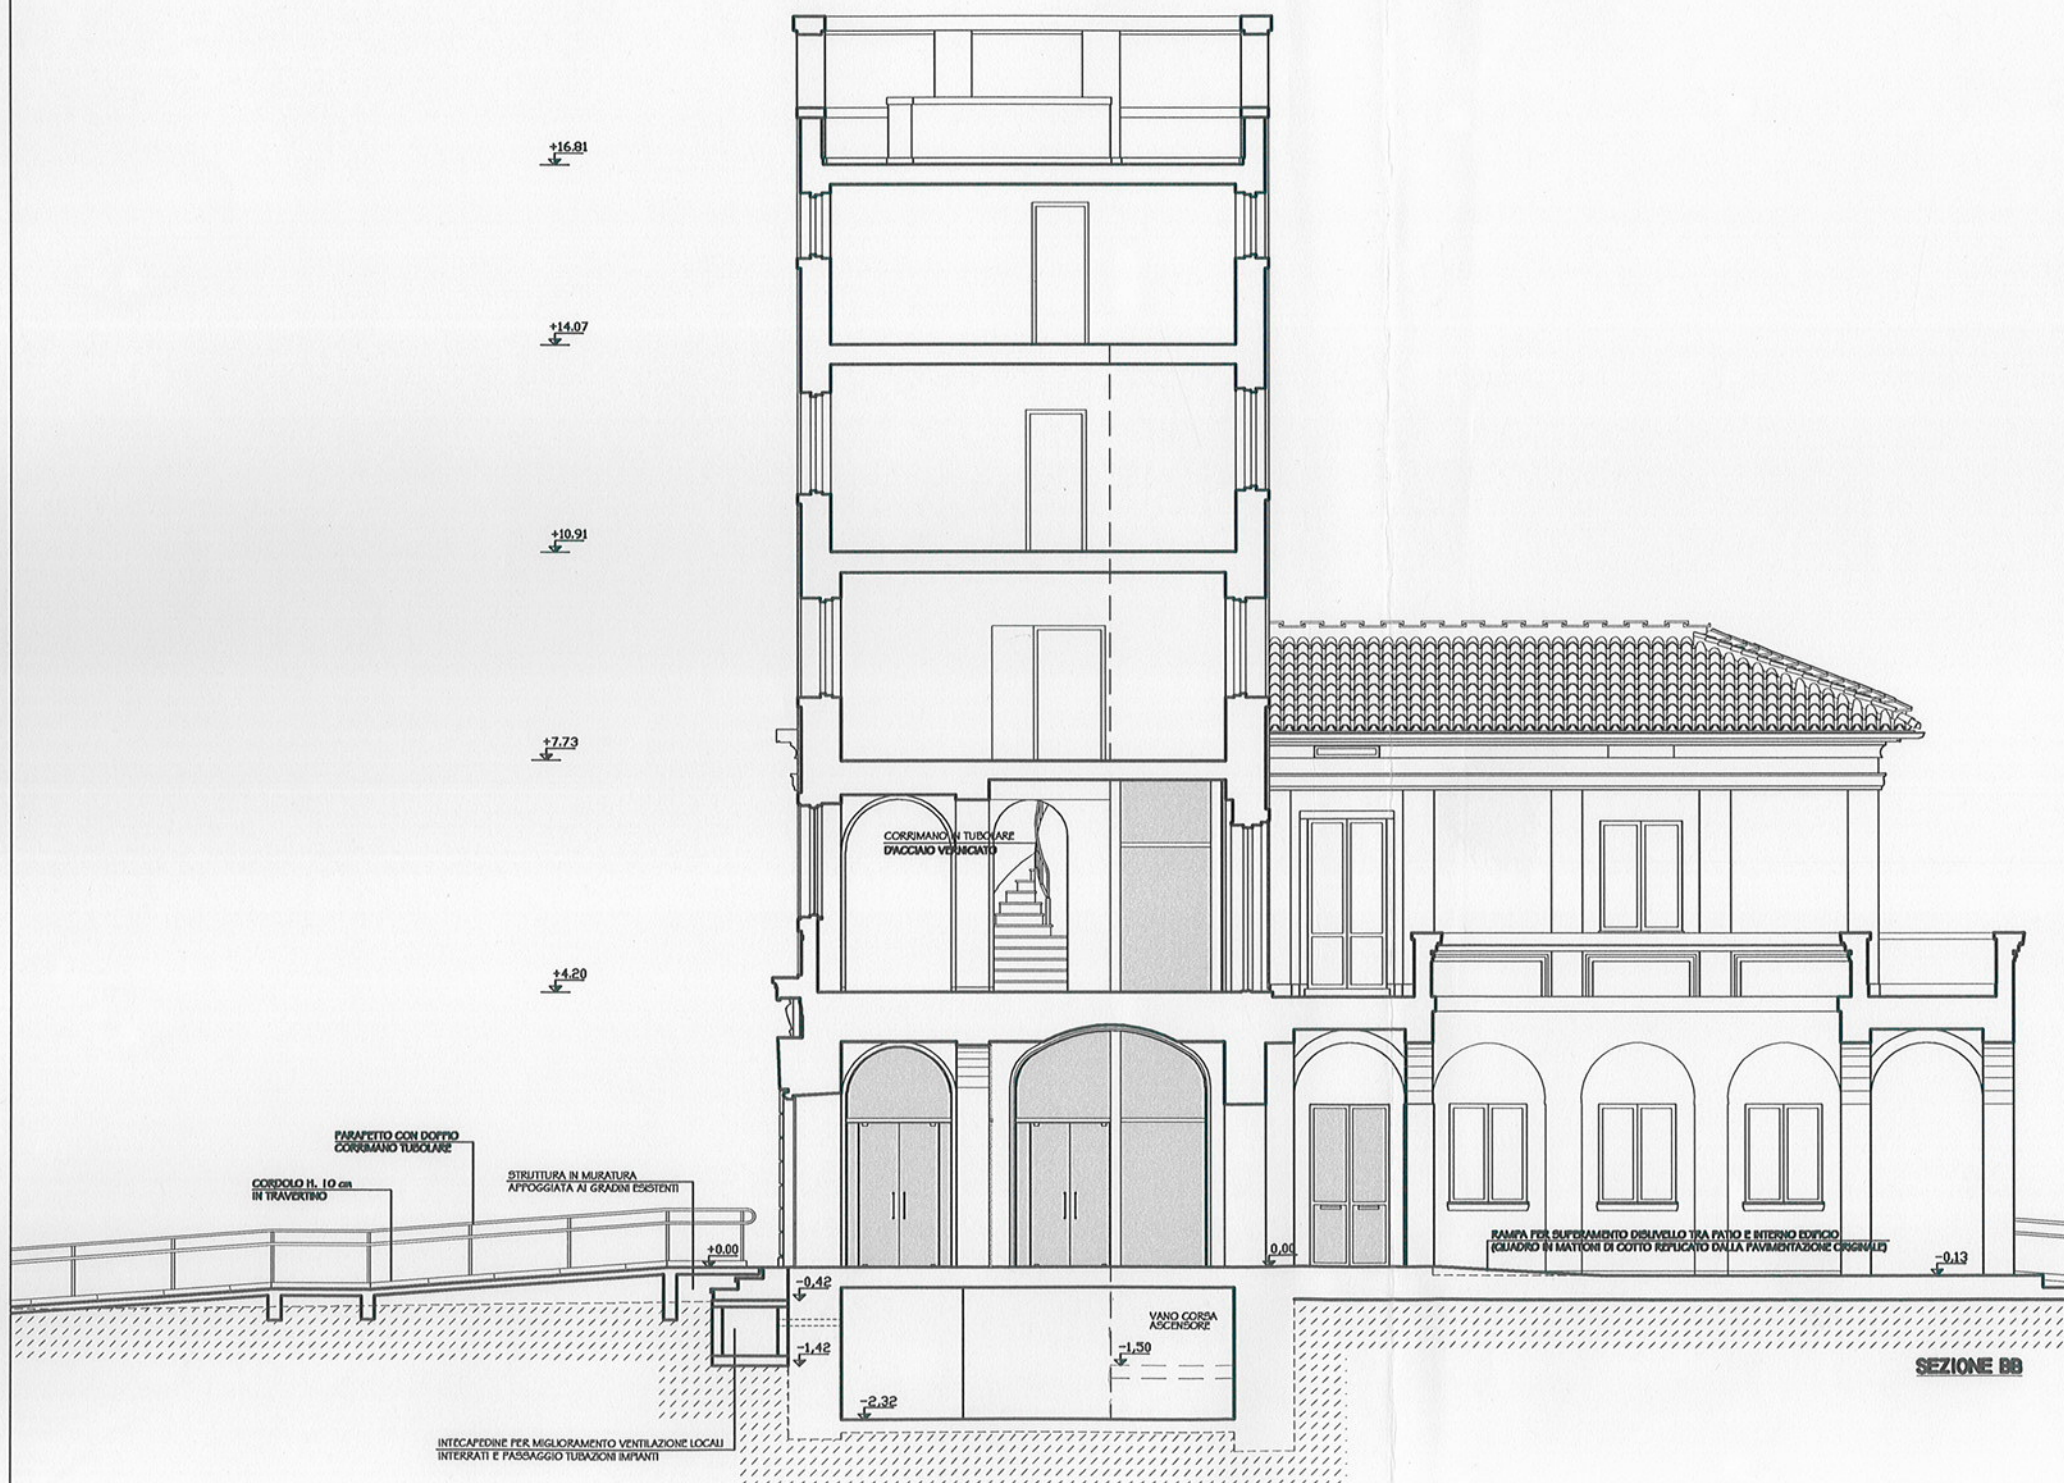

ROMA CAPITALE
SOVRINTENDENZA AI BENI CULTURALI
MONUMENTI DI ROMA
VILLA FARINACCI MUNICIPIO V
RESTAURO E ADEGUAMENTO FUNZIONALE
PER LA REALIZZAZIONE DELLA SEDE DEL CENTRO PARCHI DEL MINISTERO PER L'AMBIENTE
E DI UNA BIBLIOTECA DEL V MUNICIPIO
PROGETTO REALIZZATO
PIANO INVESTIMENTI 2002, PROGETTO DN, CENTRO DI COSTO 99M, OPERA N°01477397 e 0215054097

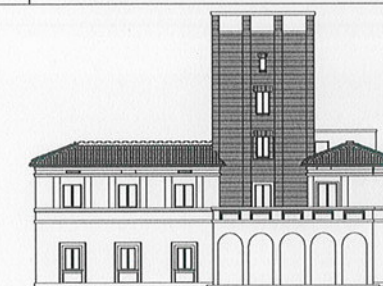

IL SOVRINTENDENTE BBCC. Dott. U. Broccoli
DIRETTORE TECNICO TERRITORIALE Arch. M. Anselmi
DIRIGENTE MONUMENTI DI ROMA Arch. F. Giovinetti
RESPONSABILE DEL PROCEDIMENTO E DEI LAVORI Arch. M. De Carolis
PROGETTO DI RESTAURO: Arch. R. Rossi
COLLABORAZIONE AL PROGETTO DI RESTAURO: Arch. S. Cioffi
PROGETTO AREA ESTERNA: Arch. R. Rossi
DIREZIONE LAVORI Arch. S. Cioffi
DIRETTORE OPERATIVO Geom. P. Tanzi
INDIRIZZO STORICO-ARTISTICO SOVRINTENDENZA BBCC- VILLE E PARCHI STORICI Dott. A. Cimona
E. Ronchetti

DATA	MARZO 2011	PROGETTO REALIZZATO (AS BUILT)	TAVOLA
FILE	FAR_P13_6.11.03	SEZIONE BB	P13
SCALA	1:50		