


MAXXI


*CAFFETTERIA / BOOKSHOP*


**[F]** STATO DI FATTO  
*AS BUILT*

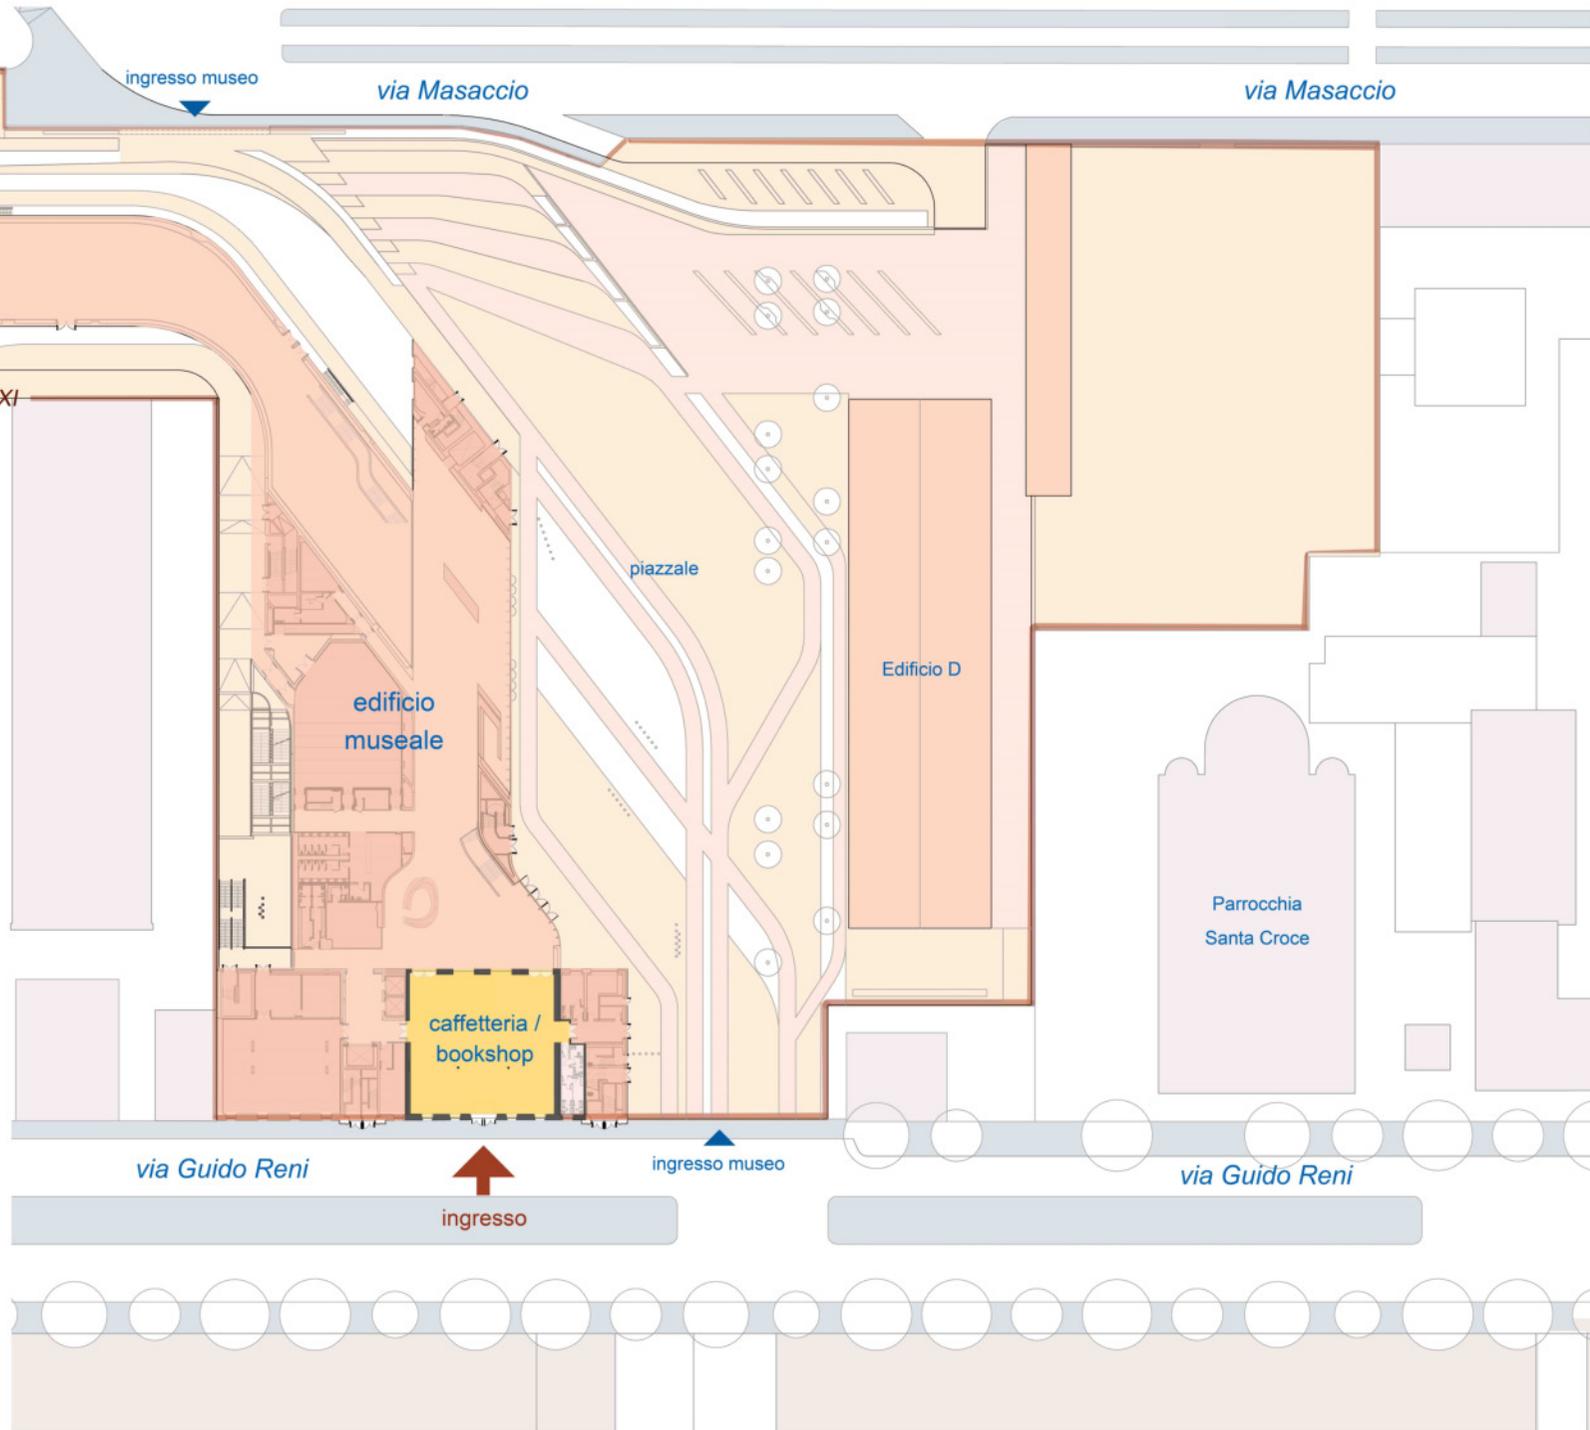





perimetro area di pertinenza complesso museo MAXXI



Localizzazione Museo MAXXI - quartiere Flaminio

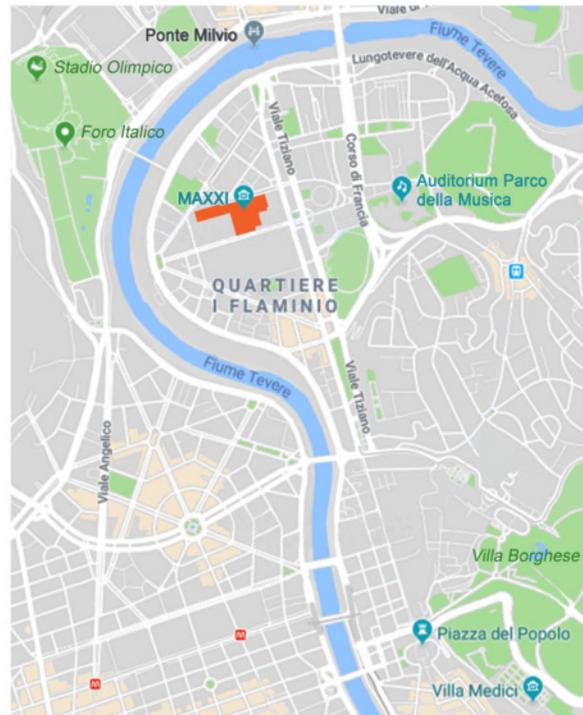

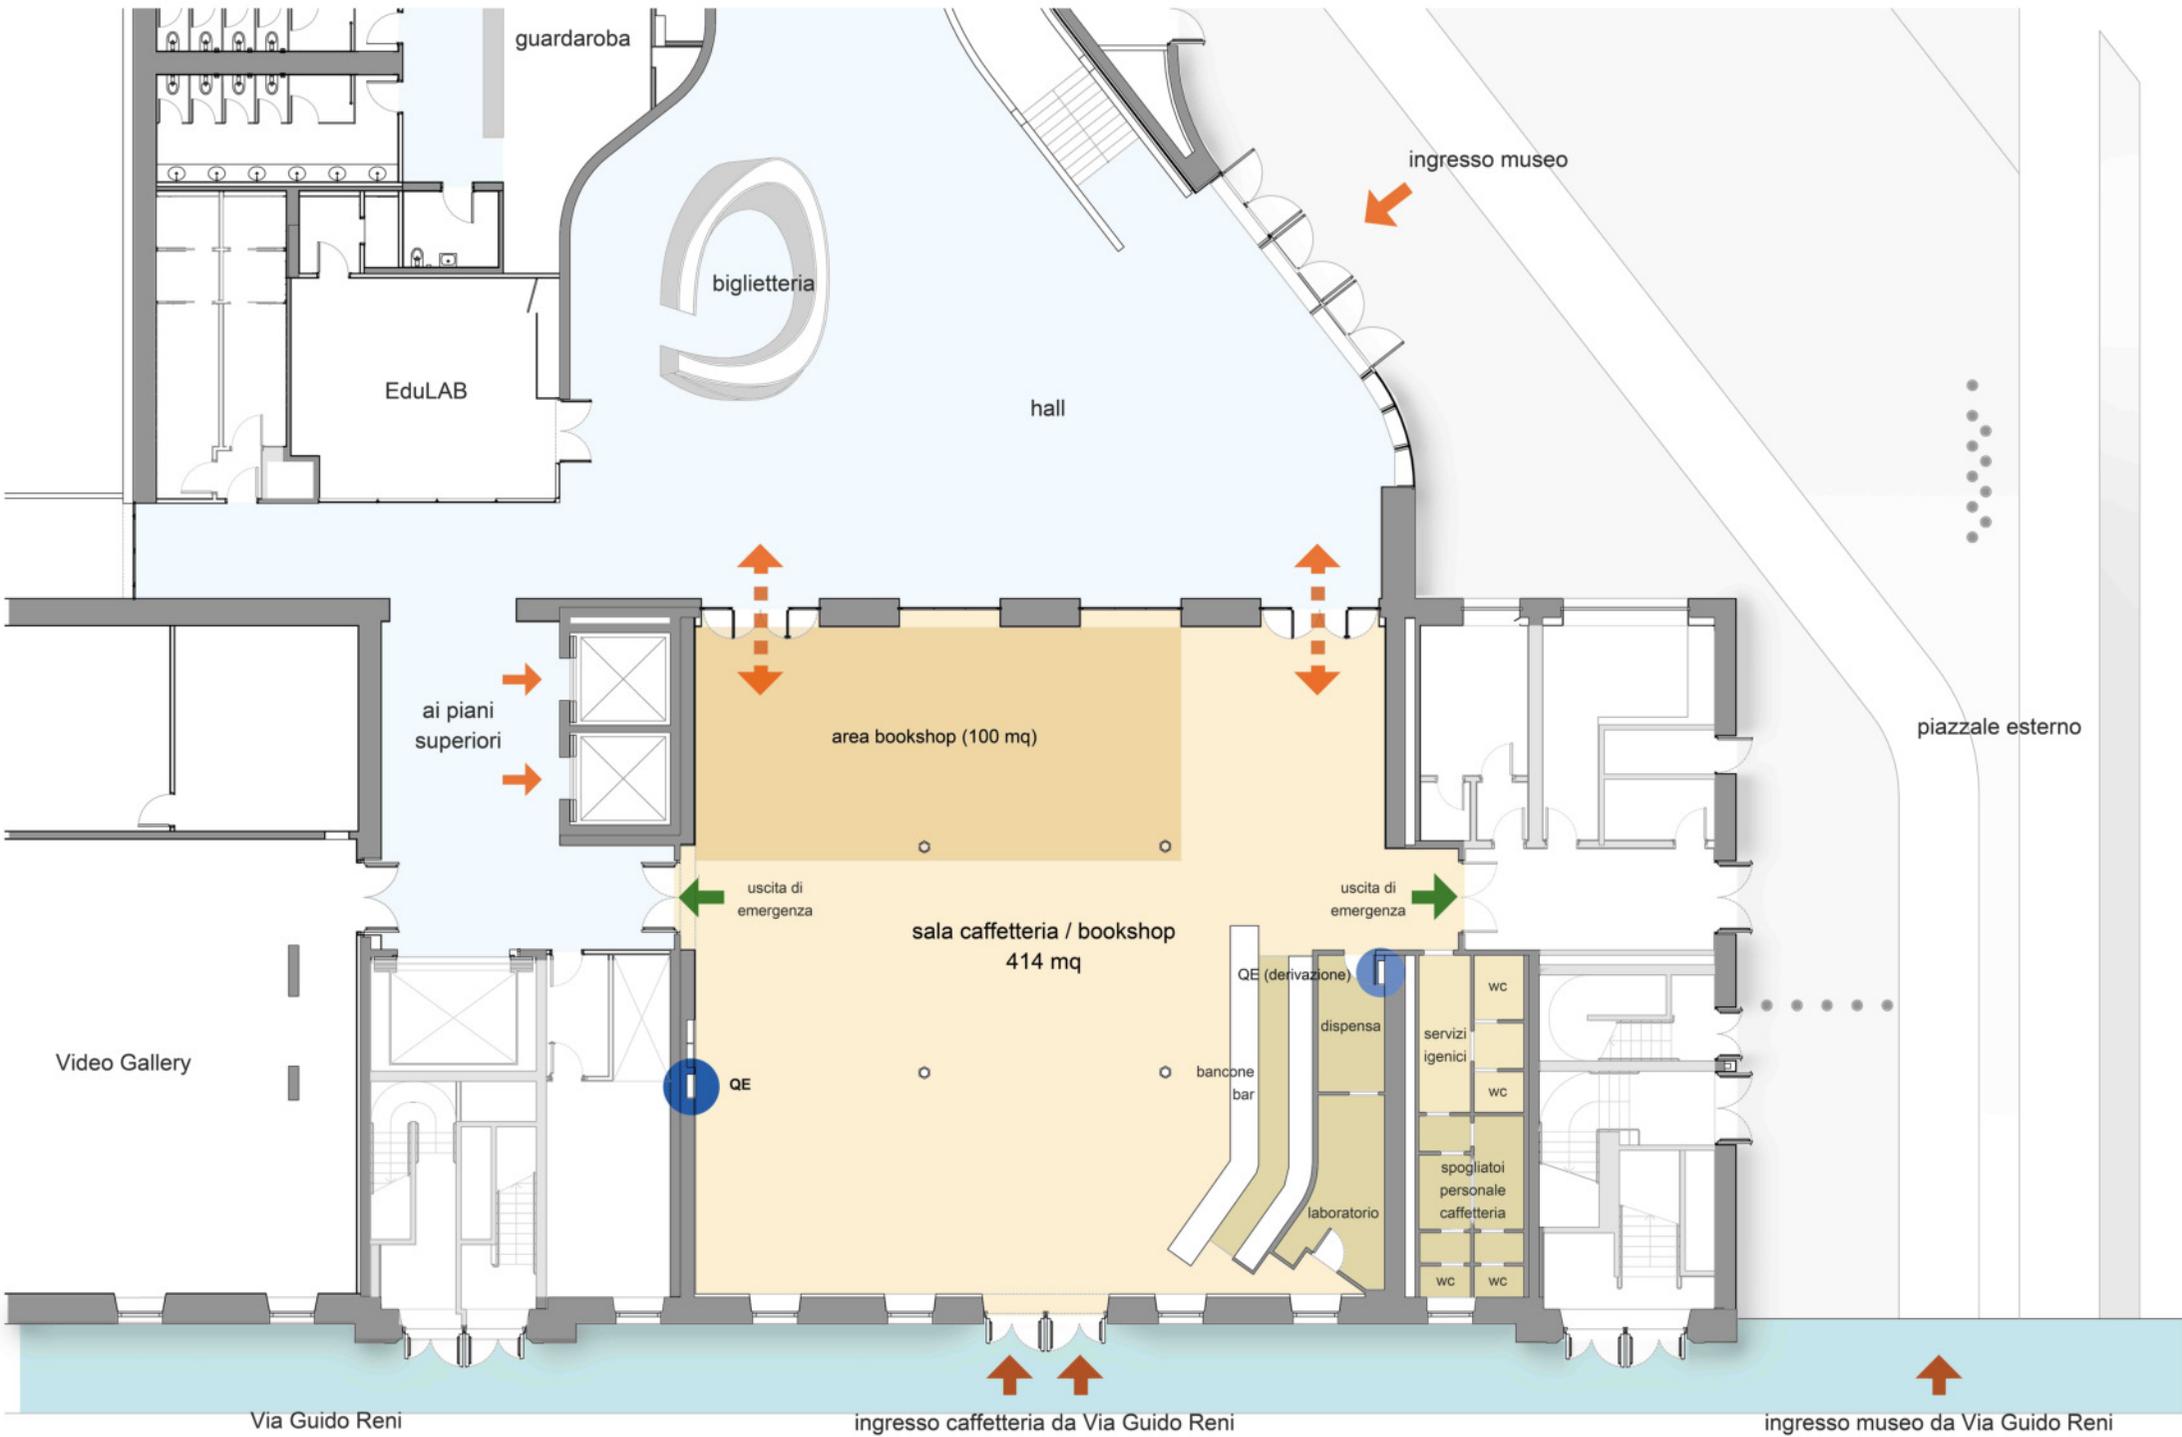

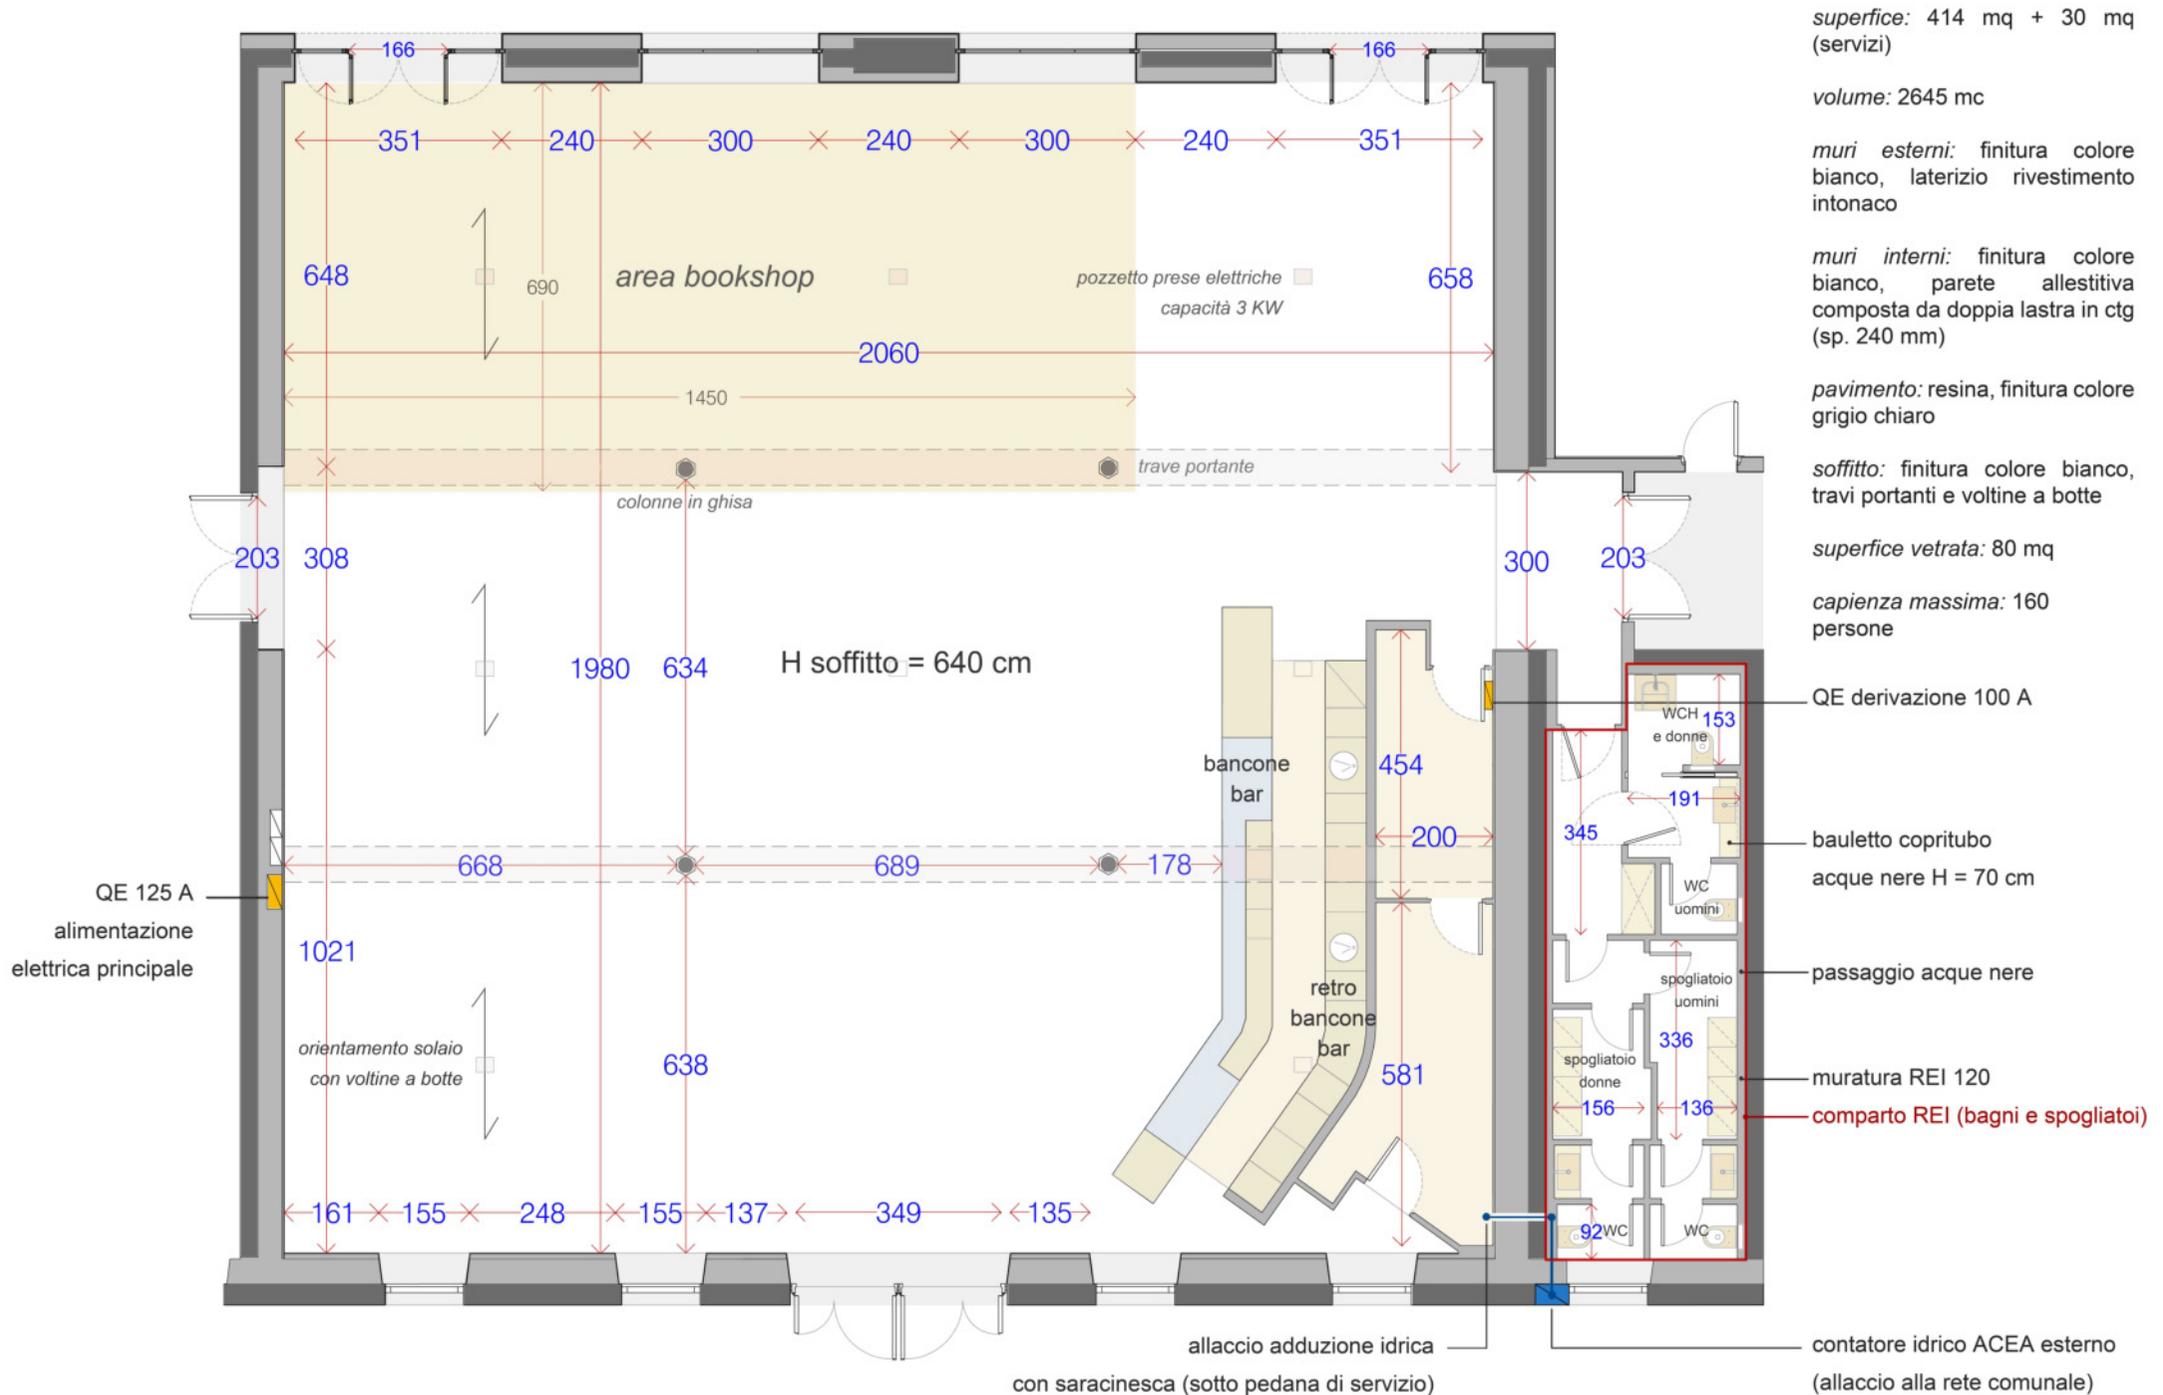

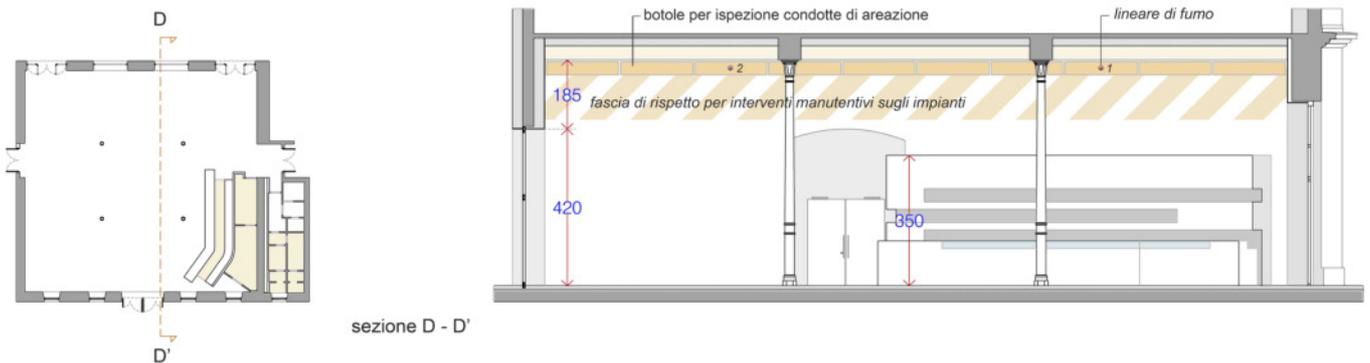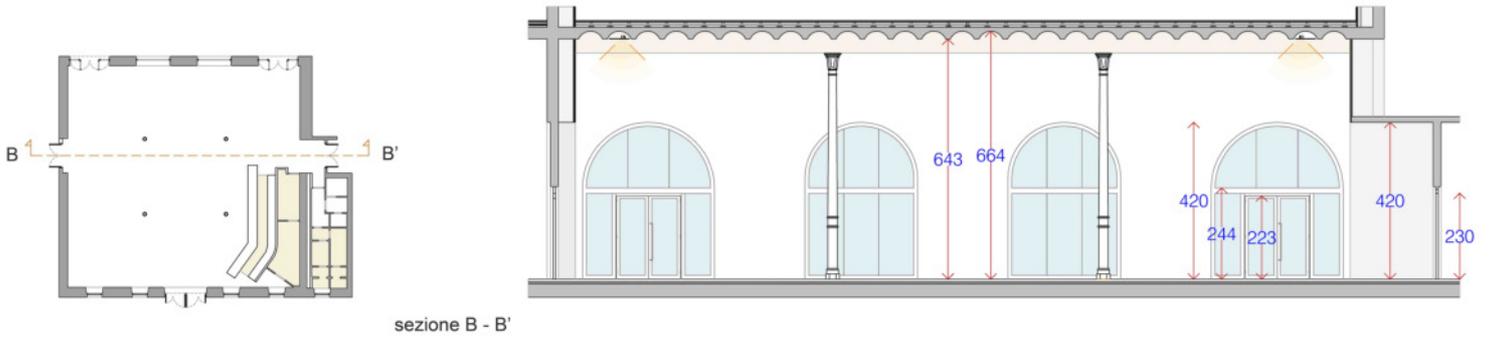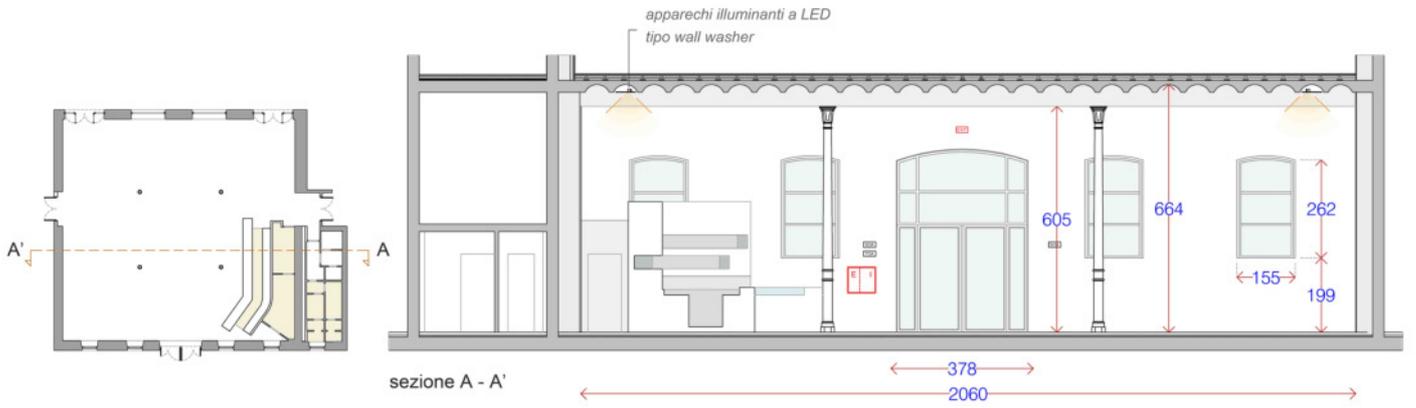

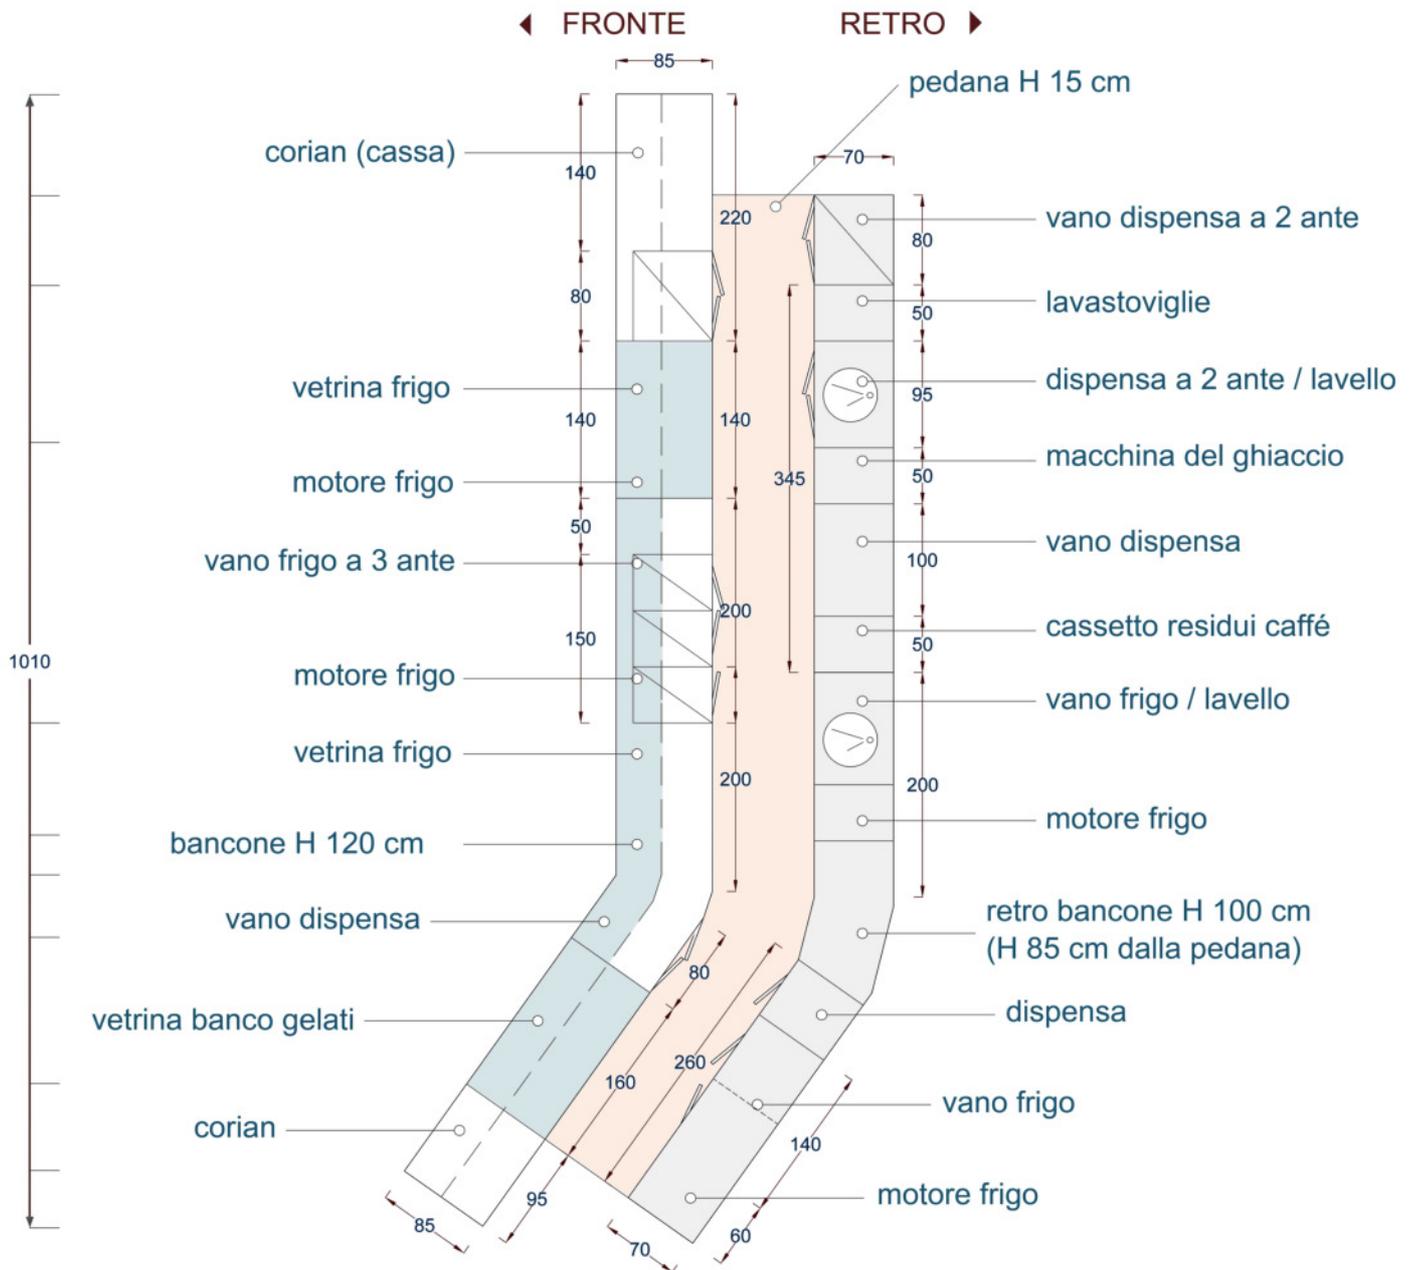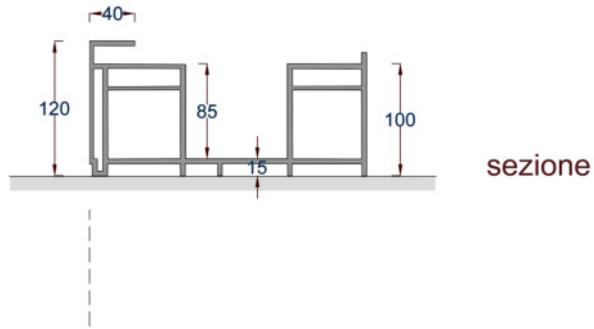

planimetria